



JUDUL GAMBAR

GAMBAR AS BUILT DRAWING

NAMA PEKERJAAN

PEMBANGUNAN GEDUNG STRUKTUR PERKANTORAN  
LANTAI 6 DAN ATAP

LOKASI

Jl. Parangkusumo no. 06, Surabaya

KONSULTAN

**I. PUJO PRYONO, MT**

TEAM LEADER

KONTAKTOR PT. DUTA SARANA

**SANTOSO**  
DIREKTUR UTAMA

MENGETAHUI

**HENDRO SUSENO**  
DIREKTUR UTAMA PT. BAHANA LINE


REVISI

TGL. 20 APRIL 2020

JUDUL GAMBAR SKALA

1 : 100

KODE GAMBAR NOLENGGAR JML. LEMBAR

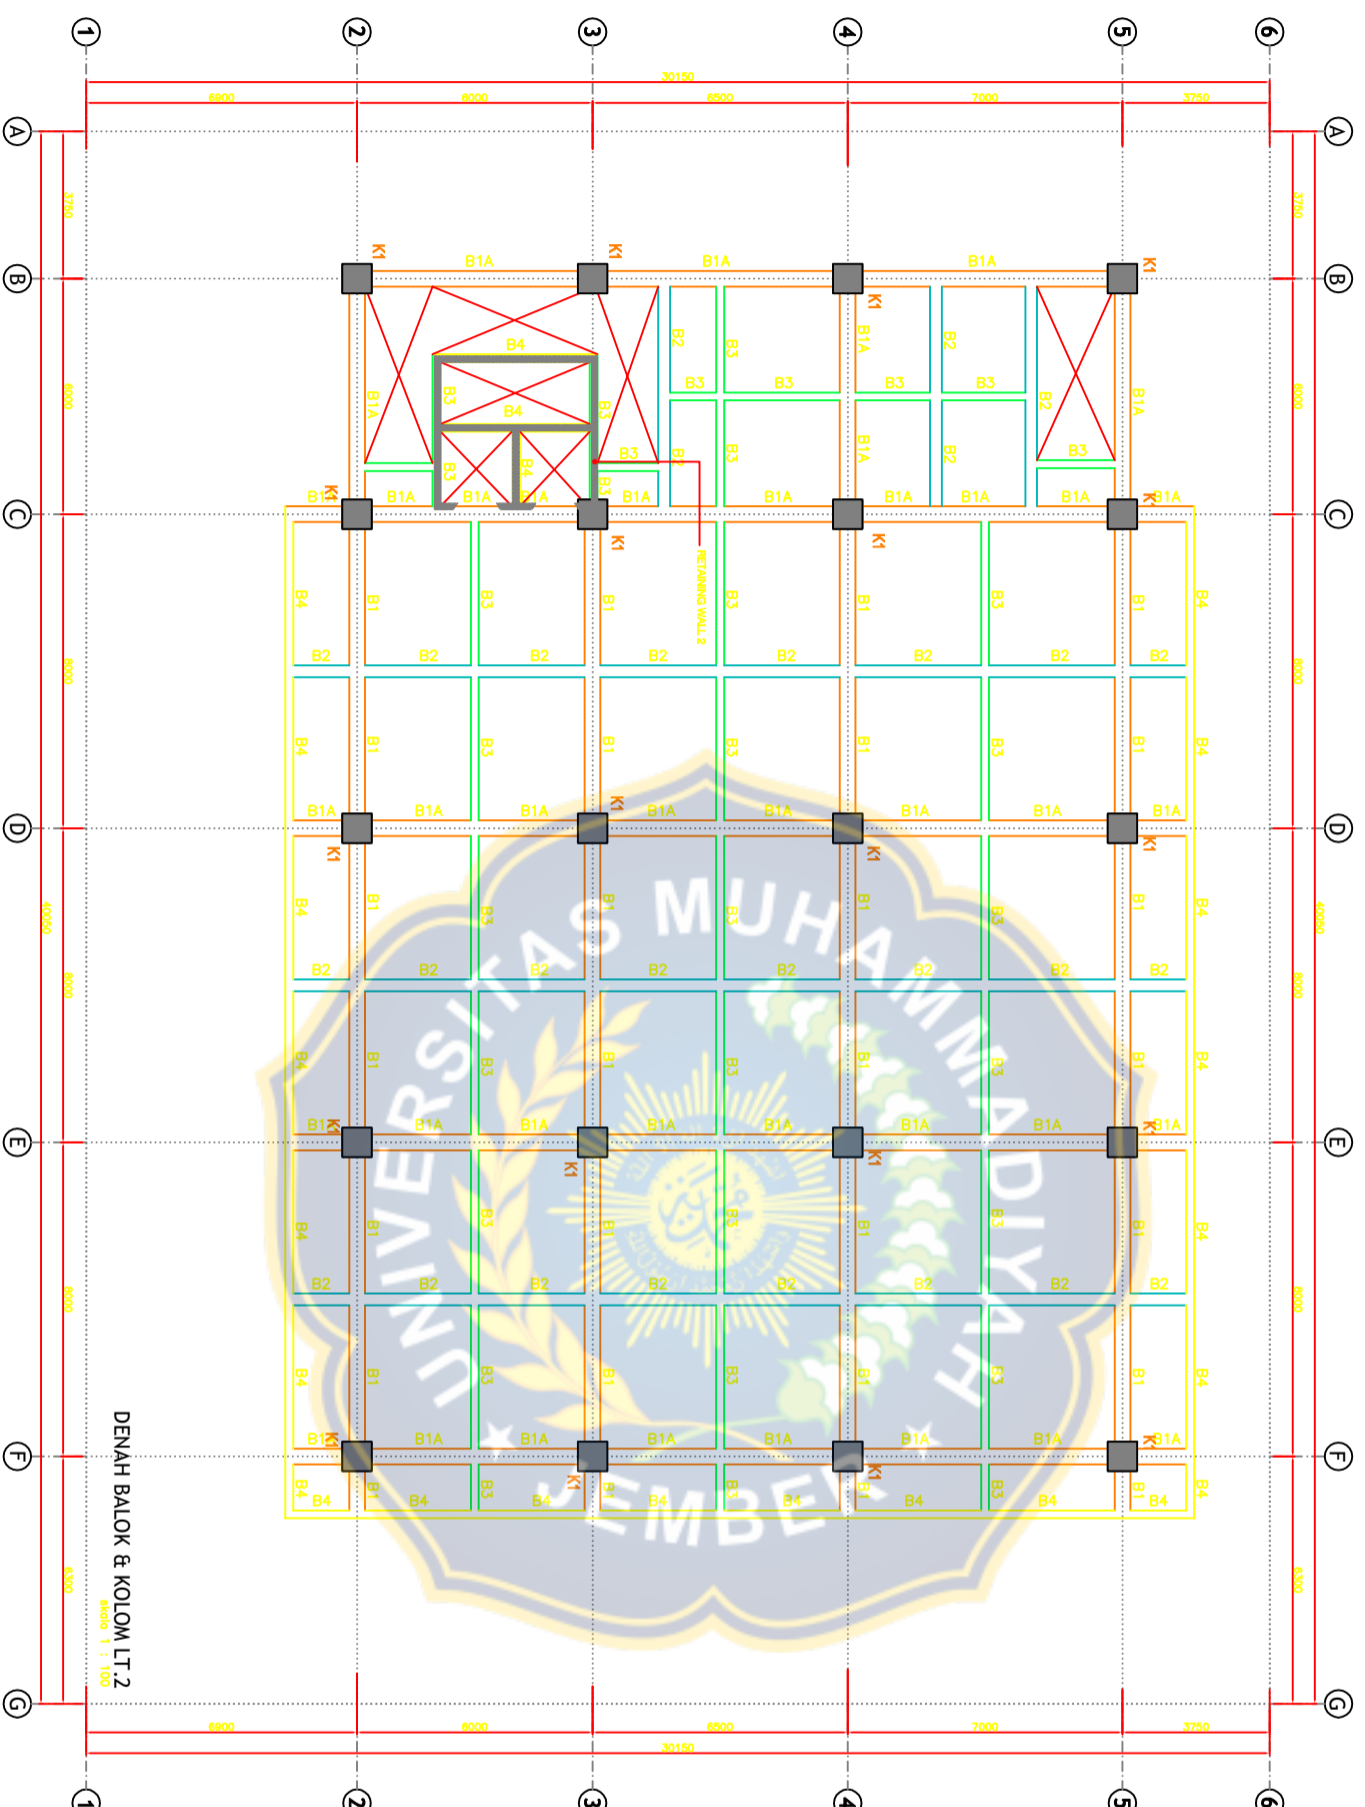

JUDUL GAMBAR		
GAMBAR AS BUILT DRAWING		
NAMA PEKERJAAN		
PEMBANGUNAN GEDUNG STRUKTUR PERKANTORAN LANTAI 6 DAN ATAP		
LOKASI		
Jl. Parangkusumo no. 06, Surabaya		
KONSULTAN		
<b>I. PUJO PRYONO, MT</b>		
TEAM LEADER		
KONTAKTOR PT. DUTA SARANA		
<b>SANTOSO</b> DIREKTUR UTAMA		
MENGETAHUI		
<b>HENDRO SUSENO</b> DIREKTUR UTAMA PT. BAHANA LINE		
REVISI	TGL.	1 TANGGAL
	20 APRIL 2020	
JUDUL GAMBAR	SKALA	DIGAMBAR OLEH
	1 : 100	KONSULTAN
KODE GAMBAR	NOLENGGAR	JML. LEMBAR



JUDUL GAMBAR

GAMBAR AS BUILT DRAWING

NAMA PEKERJAAN

PEMBANGUNAN GEDUNG STRUKTUR PERKANTORAN  
LANTAI 6 DAN ATAP

LOKASI

Jl. Parangkusumo no. 06, Surabaya

KONSULTAN

**I. PUJO PRYONO, MT**  
TEAM LEADER

KONTAKTOR PT. DUTA SARANA

**SANTOSO**  
DIREKTUR UTAMA  
MENGETAHUI

**HENDRO SUSENO**  
DIREKTUR UTAMA PT. BAHANA LINE


REVISI	TGL.	IT TANGGAPAN
--------	------	--------------

20 APRIL 2020

JUDUL GAMBAR	SKALA	DIGAMBAR OLEH
--------------	-------	---------------

1 : 100 KONSULTAN

KODE GAMBAR	NO LEMBAR	JML LEMBAR
-------------	-----------	------------

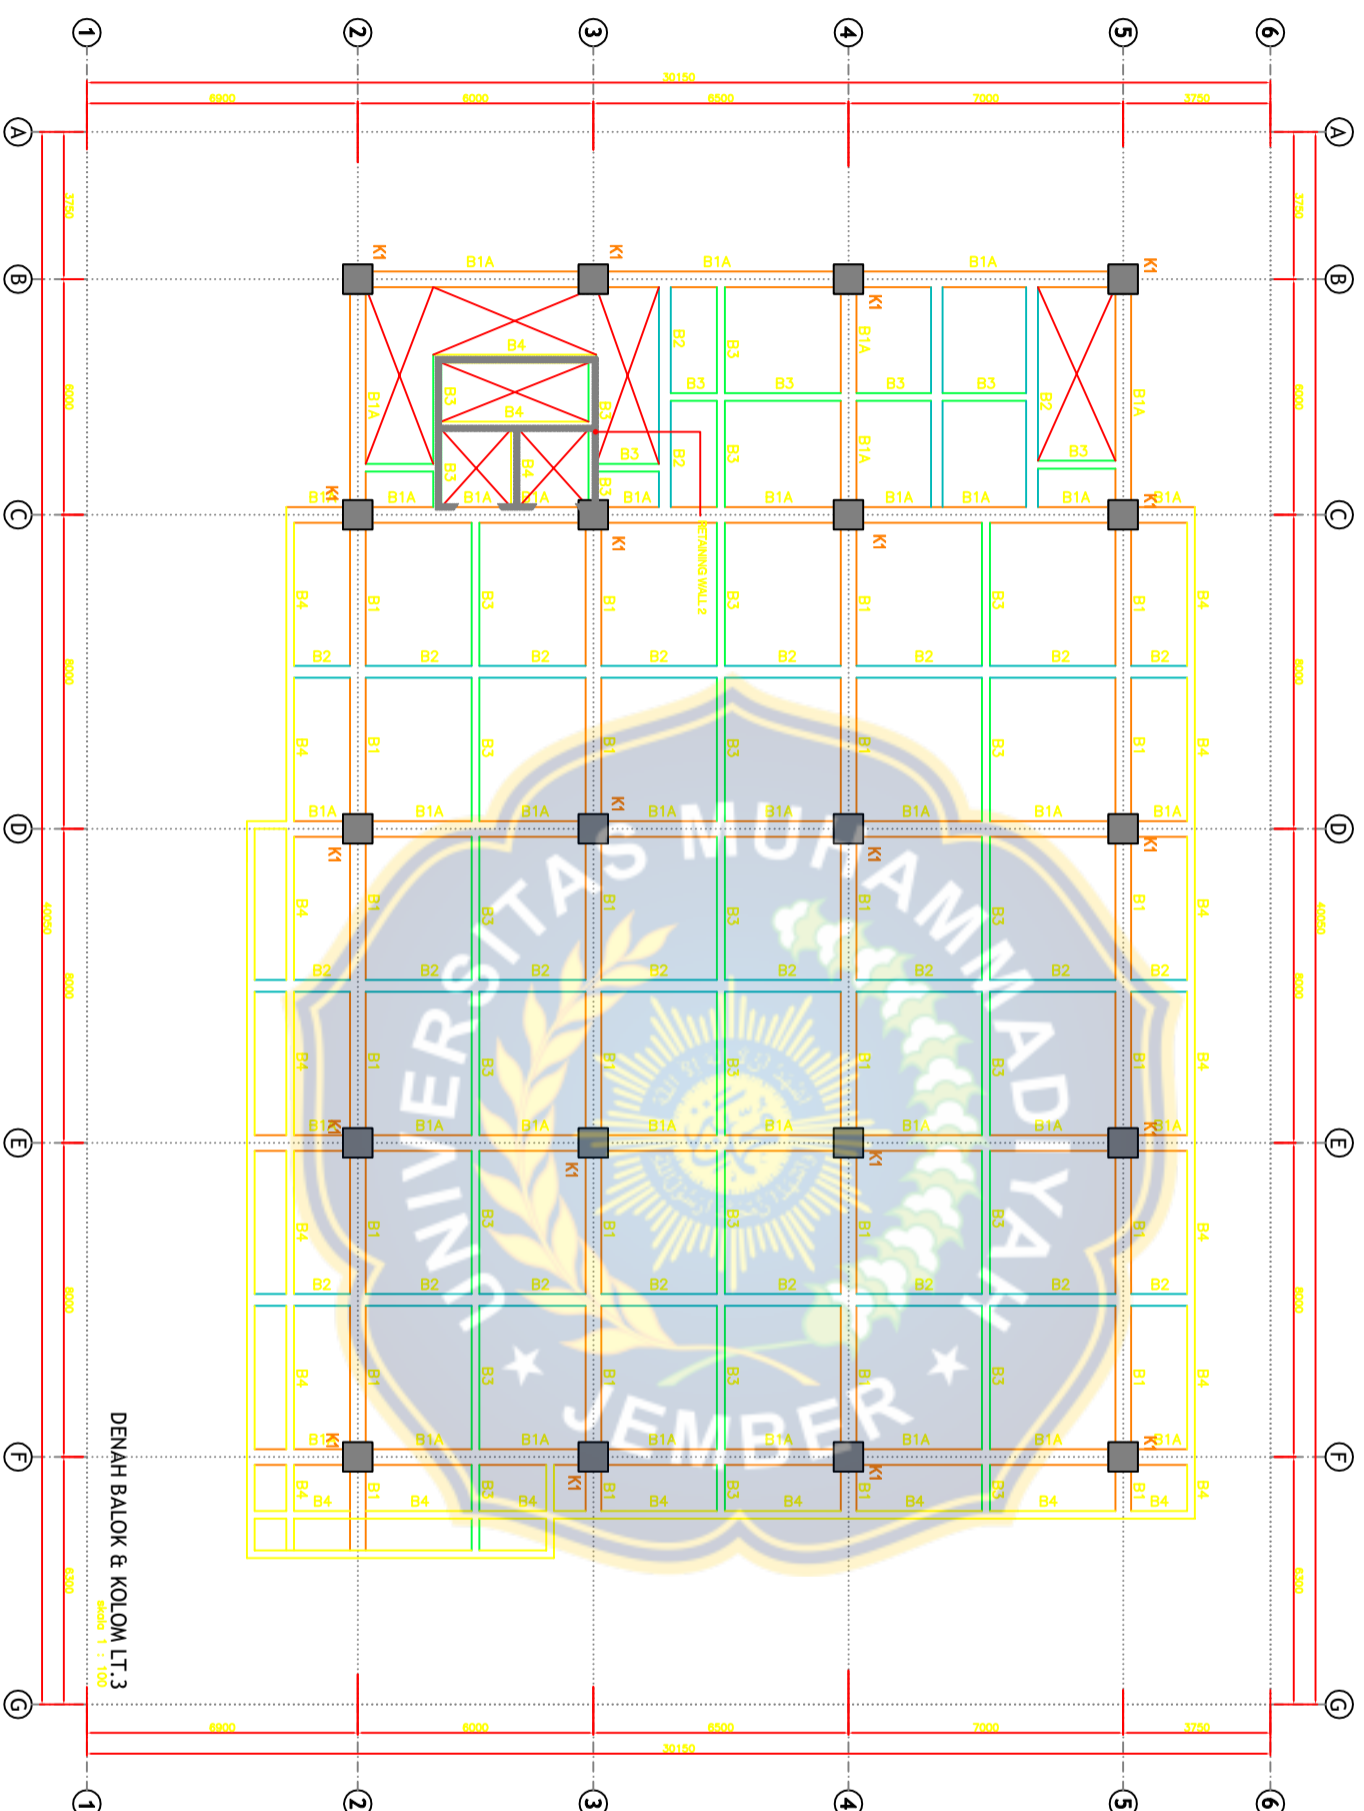



JUDUL GAMBAR

GAMBAR AS BUILT DRAWING

NAMA PEKERJAAN

PEMBANGUNAN GEDUNG STRUKTUR PERKANTORAN  
LANTAI 6 DAN ATAP

LOKASI

Jl. Parangkusumo no. 06, Surabaya

KONSULTAN

**I. PUJO PRYONO, MT**

TEAM LEADER

KONTAKTOR PT. DUTA SARANA

**SANTOSO**  
DIREKTUR UTAMA

MENGETAHUI

**HENDRO SUSENO**  
DIREKTUR UTAMA PT. BAHANA LINE

REVISI

TGL.

17 JANUARI

JUDUL GAMBAR

20 APRIL 2020

SKALA

DIGAMBAR OLEH


1 : 100

KONSULTAN

KODE GAMBAR

NO. LEMBAR

JML. LEMBAR

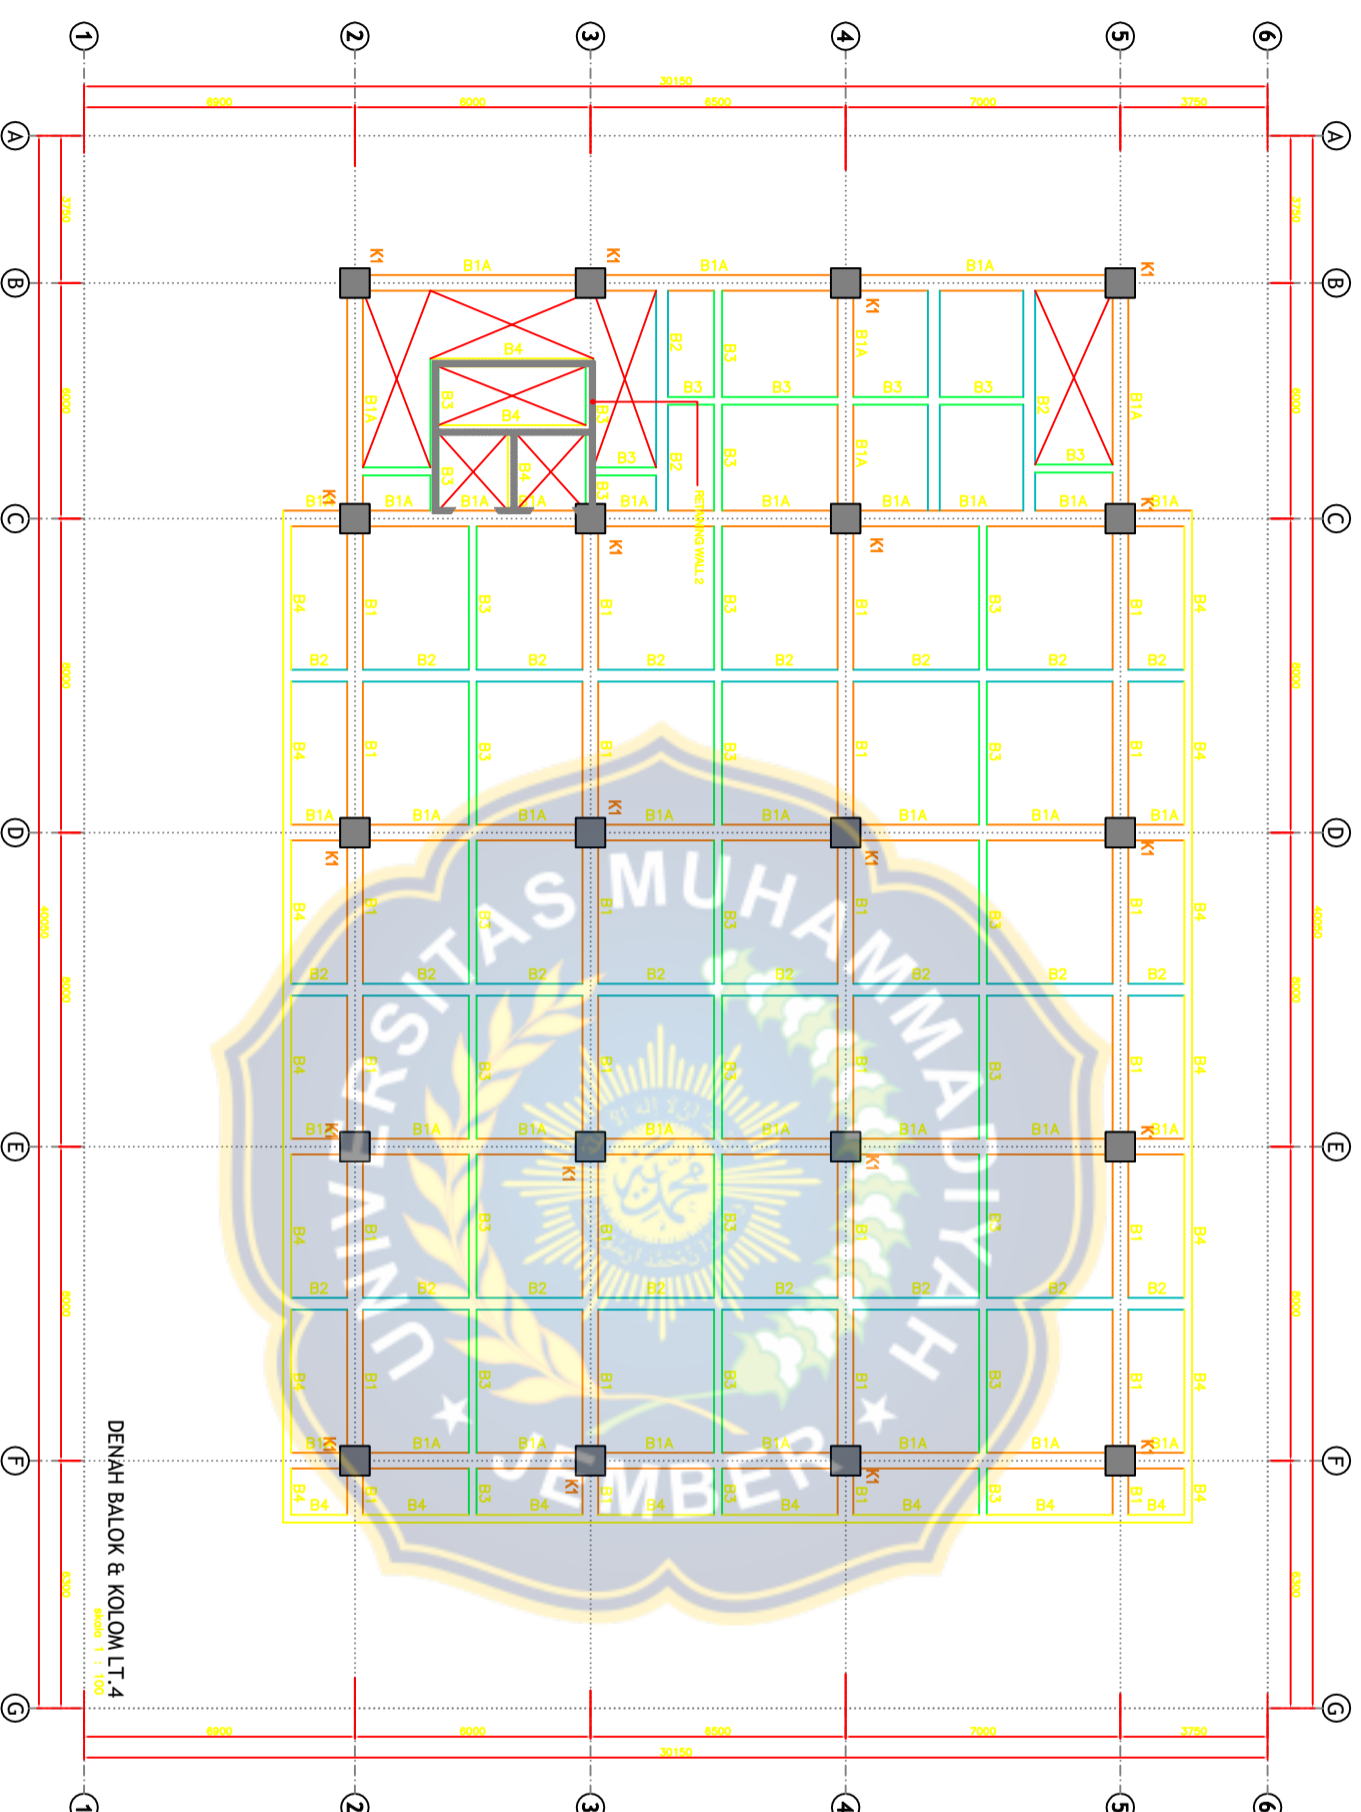

DENAH BALOK & KOLOM LT.4

skala 1 : 100



JUDUL GAMBAR

GAMBAR AS BUILT DRAWING

NAMA PEKERJAAN

PEMBANGUNAN GEDUNG STRUKTUR PERKANTORAN  
LANTAI 6 DAN ATAP

LOKASI

Jl. Parangkusumo no. 06, Surabaya

KONSULTAN

**I. PUJO PRYONO, MT**

TEAM LEADER

KONTAKTOR PT. DUTA SARANA

**SANTOSO**  
DIREKTUR UTAMA  
MENGETAHUI

**HENDRO SUSENO**  
DIREKTUR UTAMA PT BAHANA LINE


REVISI	TGL	IT TANGAN
--------	-----	-----------

20 APRIL 2020

JUDUL GAMBAR	SKALA	DIGAMBAR OLEH
--------------	-------	---------------

1 : 100 KONSULTAN

KODE GAMBAR	NO LEMBAR	JML LEMBAR
-------------	-----------	------------

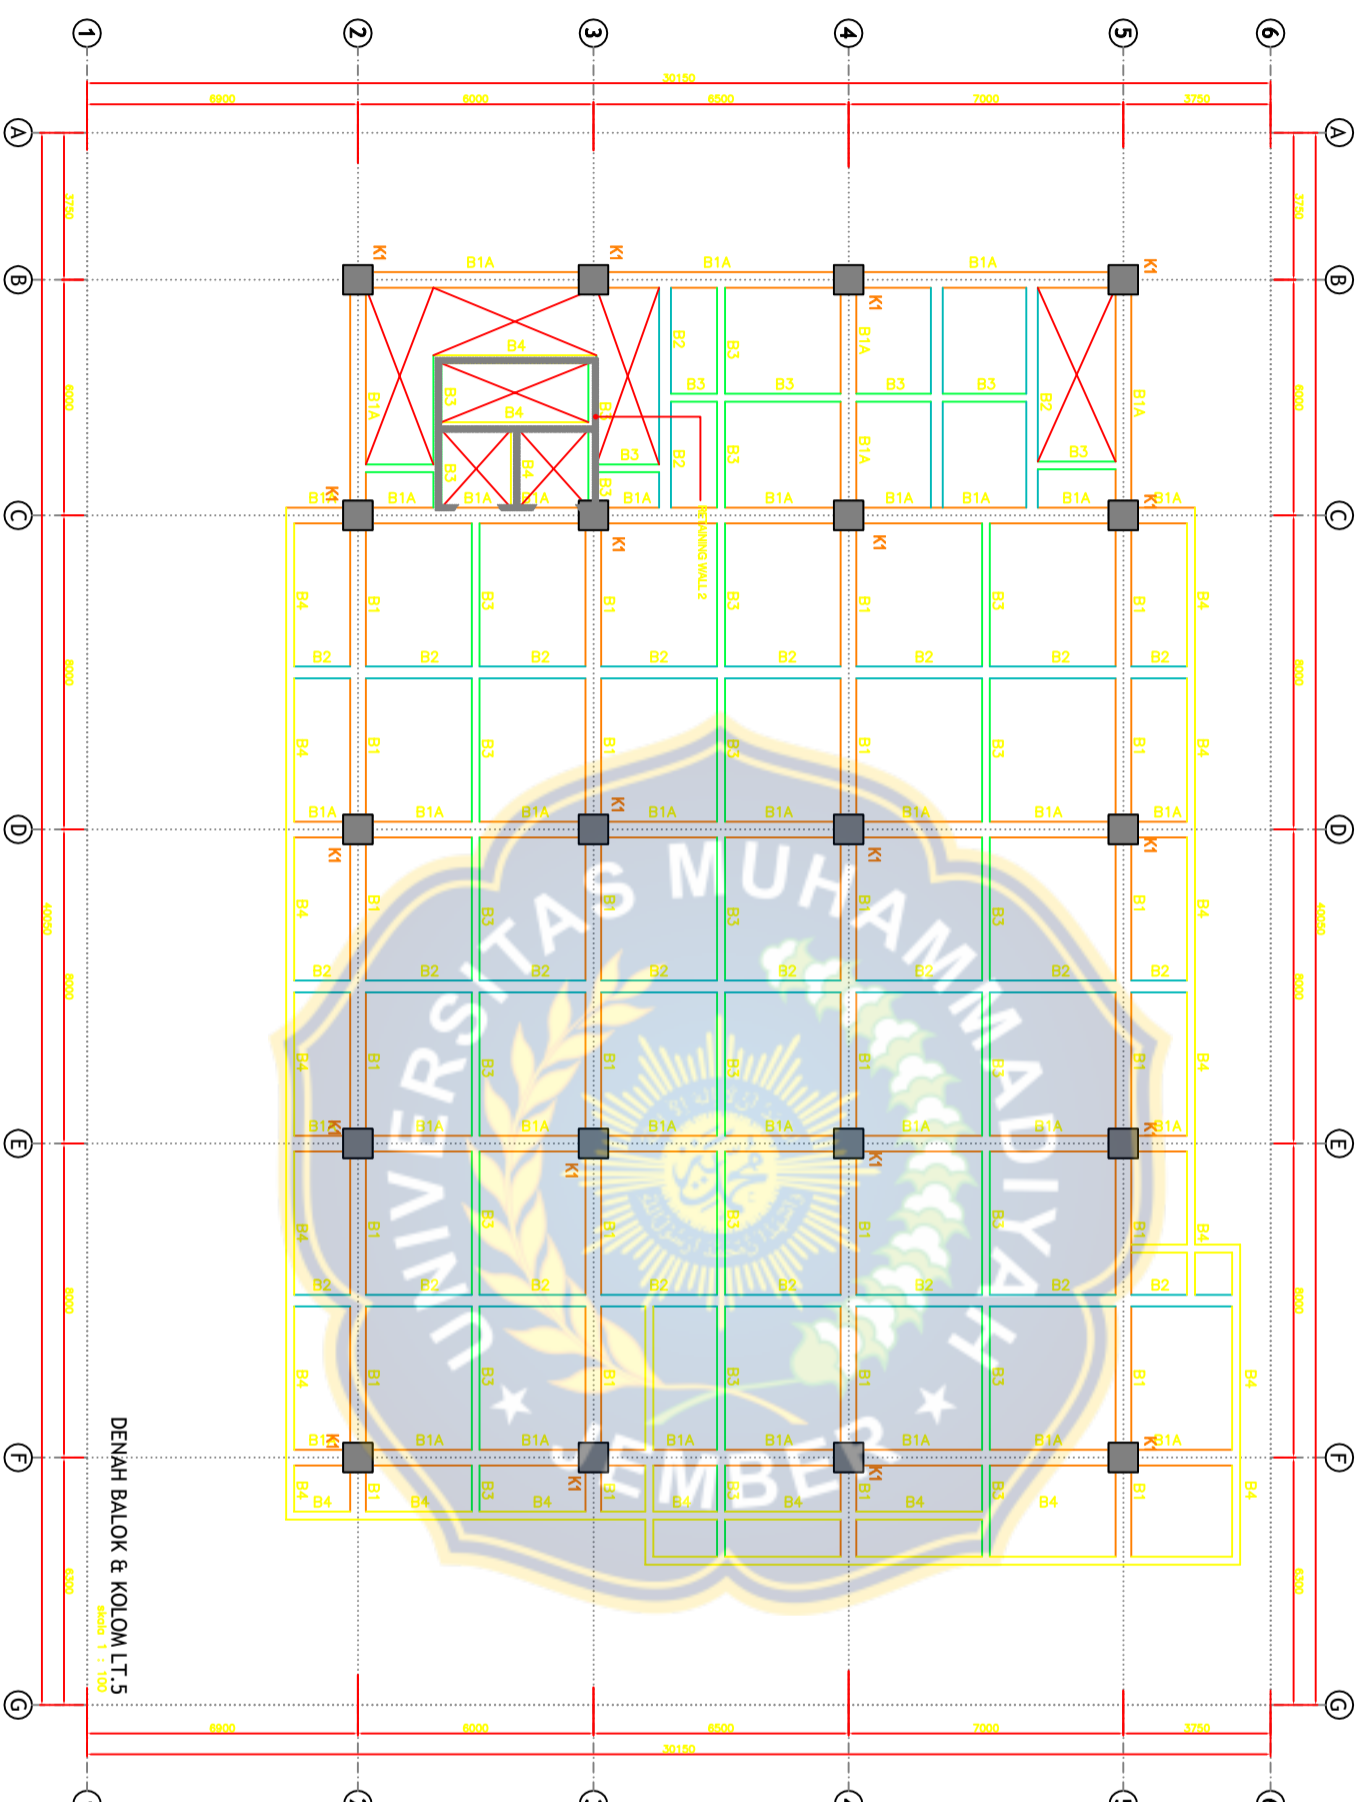

DENAH BALOK & KOLOM LT 5



JUDUL GAMBAR

GAMBAR AS BUILT DRAWING

NAMA PEKERJAAN

PEMBANGUNAN GEDUNG STRUKTUR PERKANTORAN  
LANTAI 6 DAN ATAP

LOKASI

Jl. Paramkusumo no. 06, Surabaya

KONSULTAN

**I. PUJO PRYONO, MT**

TEAM LEADER

KONTAKTOR PT. DUTA SARANA

**SANTOSO**  
DIREKTUR UTAMA

MENGETAHUI

**HENDRO SUSENO**  
DIREKTUR UTAMA PT. BAHANA LINE

REVISI

TGL. 20 APRIL 2020

T TANGGAL

JUDUL GAMBAR

SKALA

DIGAMBAR OLEH


1 : 100

KONSULTAN

KODE GAMBAR

NO. LEMBAR

JML. LEMBAR

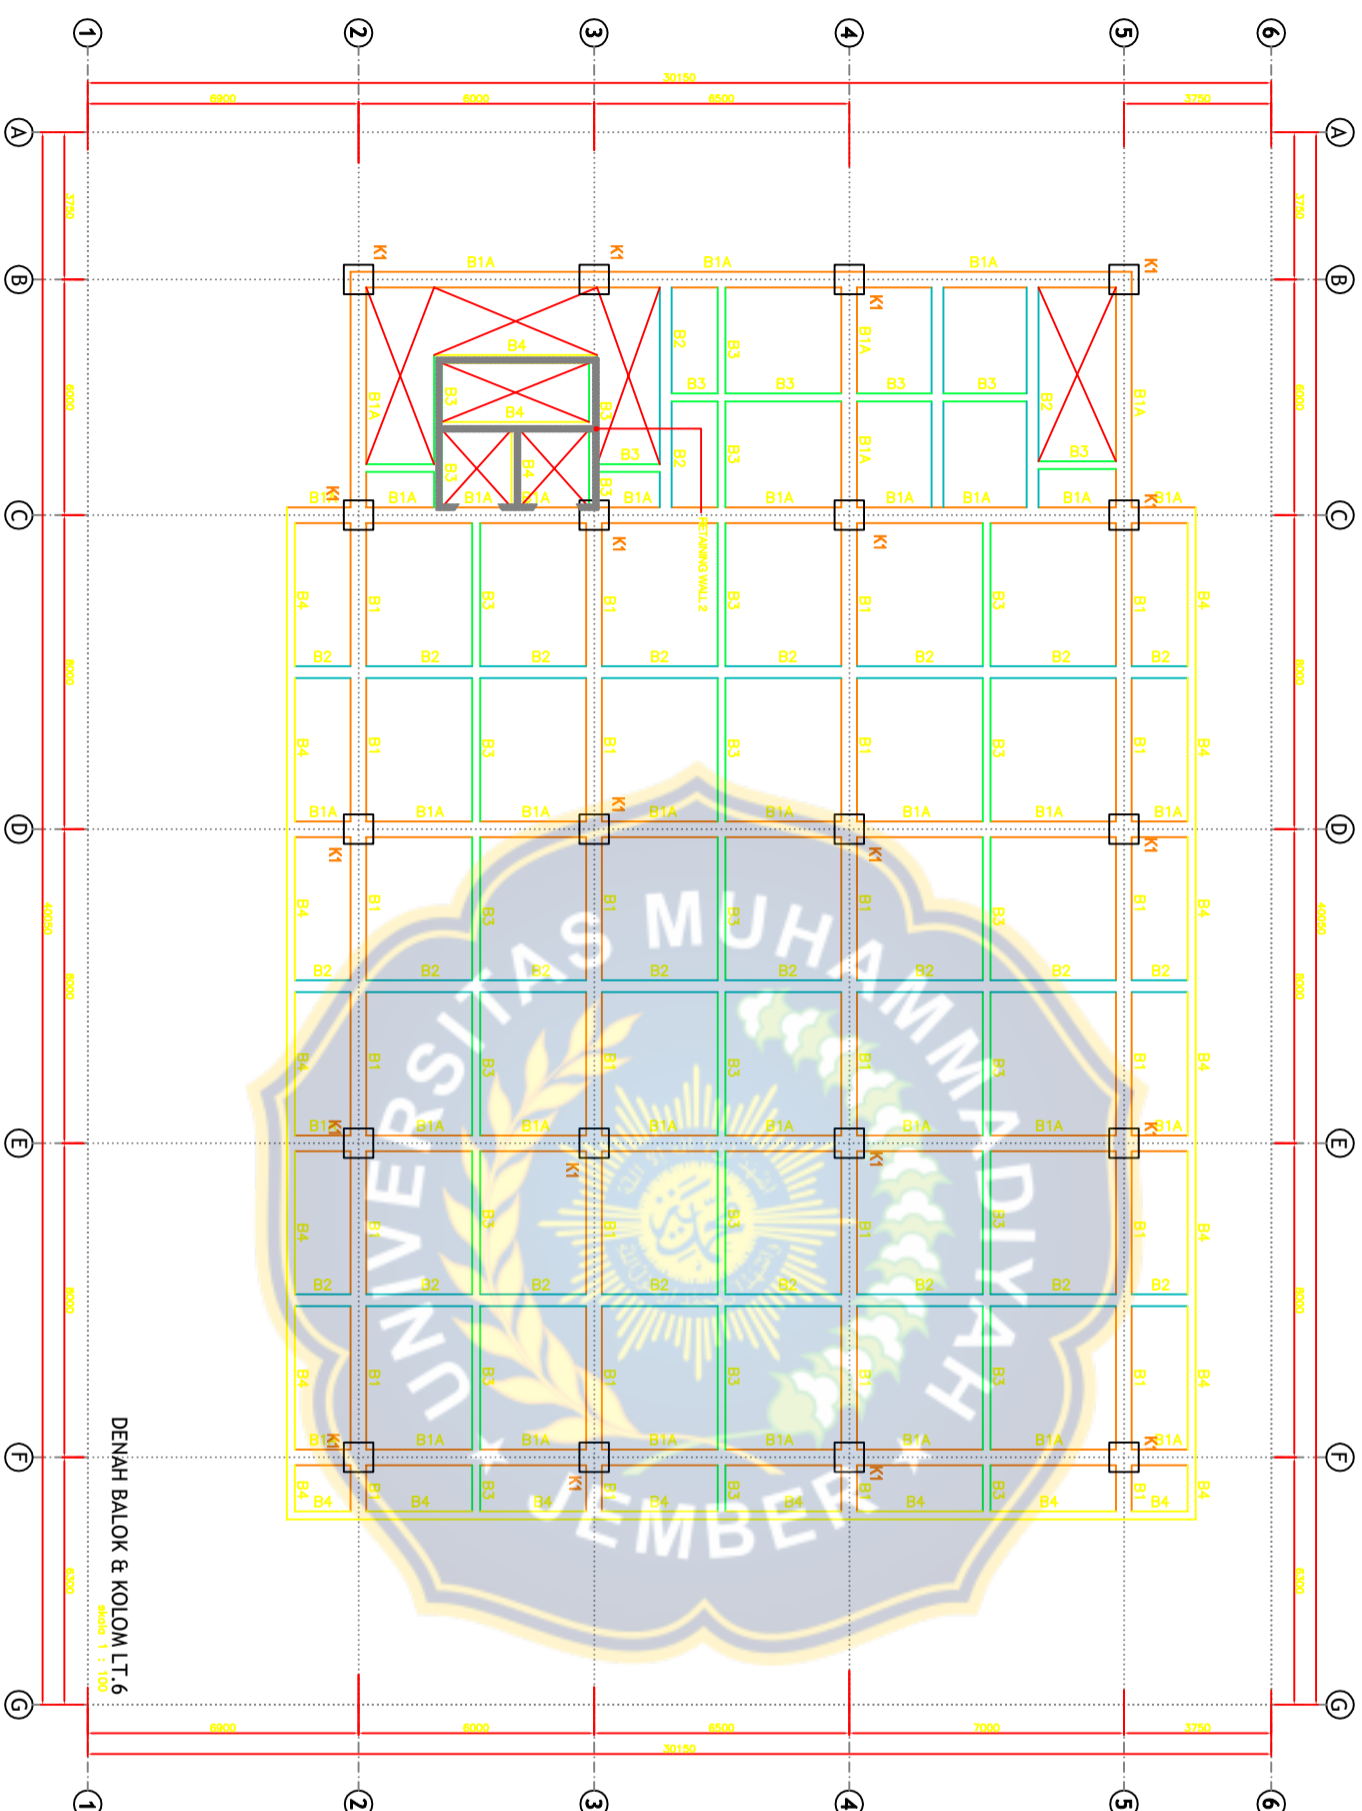



JUDUL GAMBAR

GAMBAR AS BUILT DRAWING

NAMA PEKERJAAN

PEMBANGUNAN GEDUNG STRUKTUR PERKANTORAN  
LANTAI 6 DAN ATAP

LOKASI

Jl. Paramkusumo no. 06, Surabaya

KONSULTAN

**I. PUJO PRYONO, MT**

TEAM LEADER

KONTAKTOR PT. DUTA SARANA

**SANTOSO**  
DIREKTUR UTAMA

MENGETAHUI

**HENDRO SUSENO**  
DIREKTUR UTAMA PT. BAHANA LINE

REVISI

TGL. 20 APRIL 2020

T TANGGAL

JUDUL GAMBAR

SKALA

DIGAMBAR OLEH


1 : 100

KONSULTAN

KODE GAMBAR

NO. LEMBAR

JML. LEMBAR

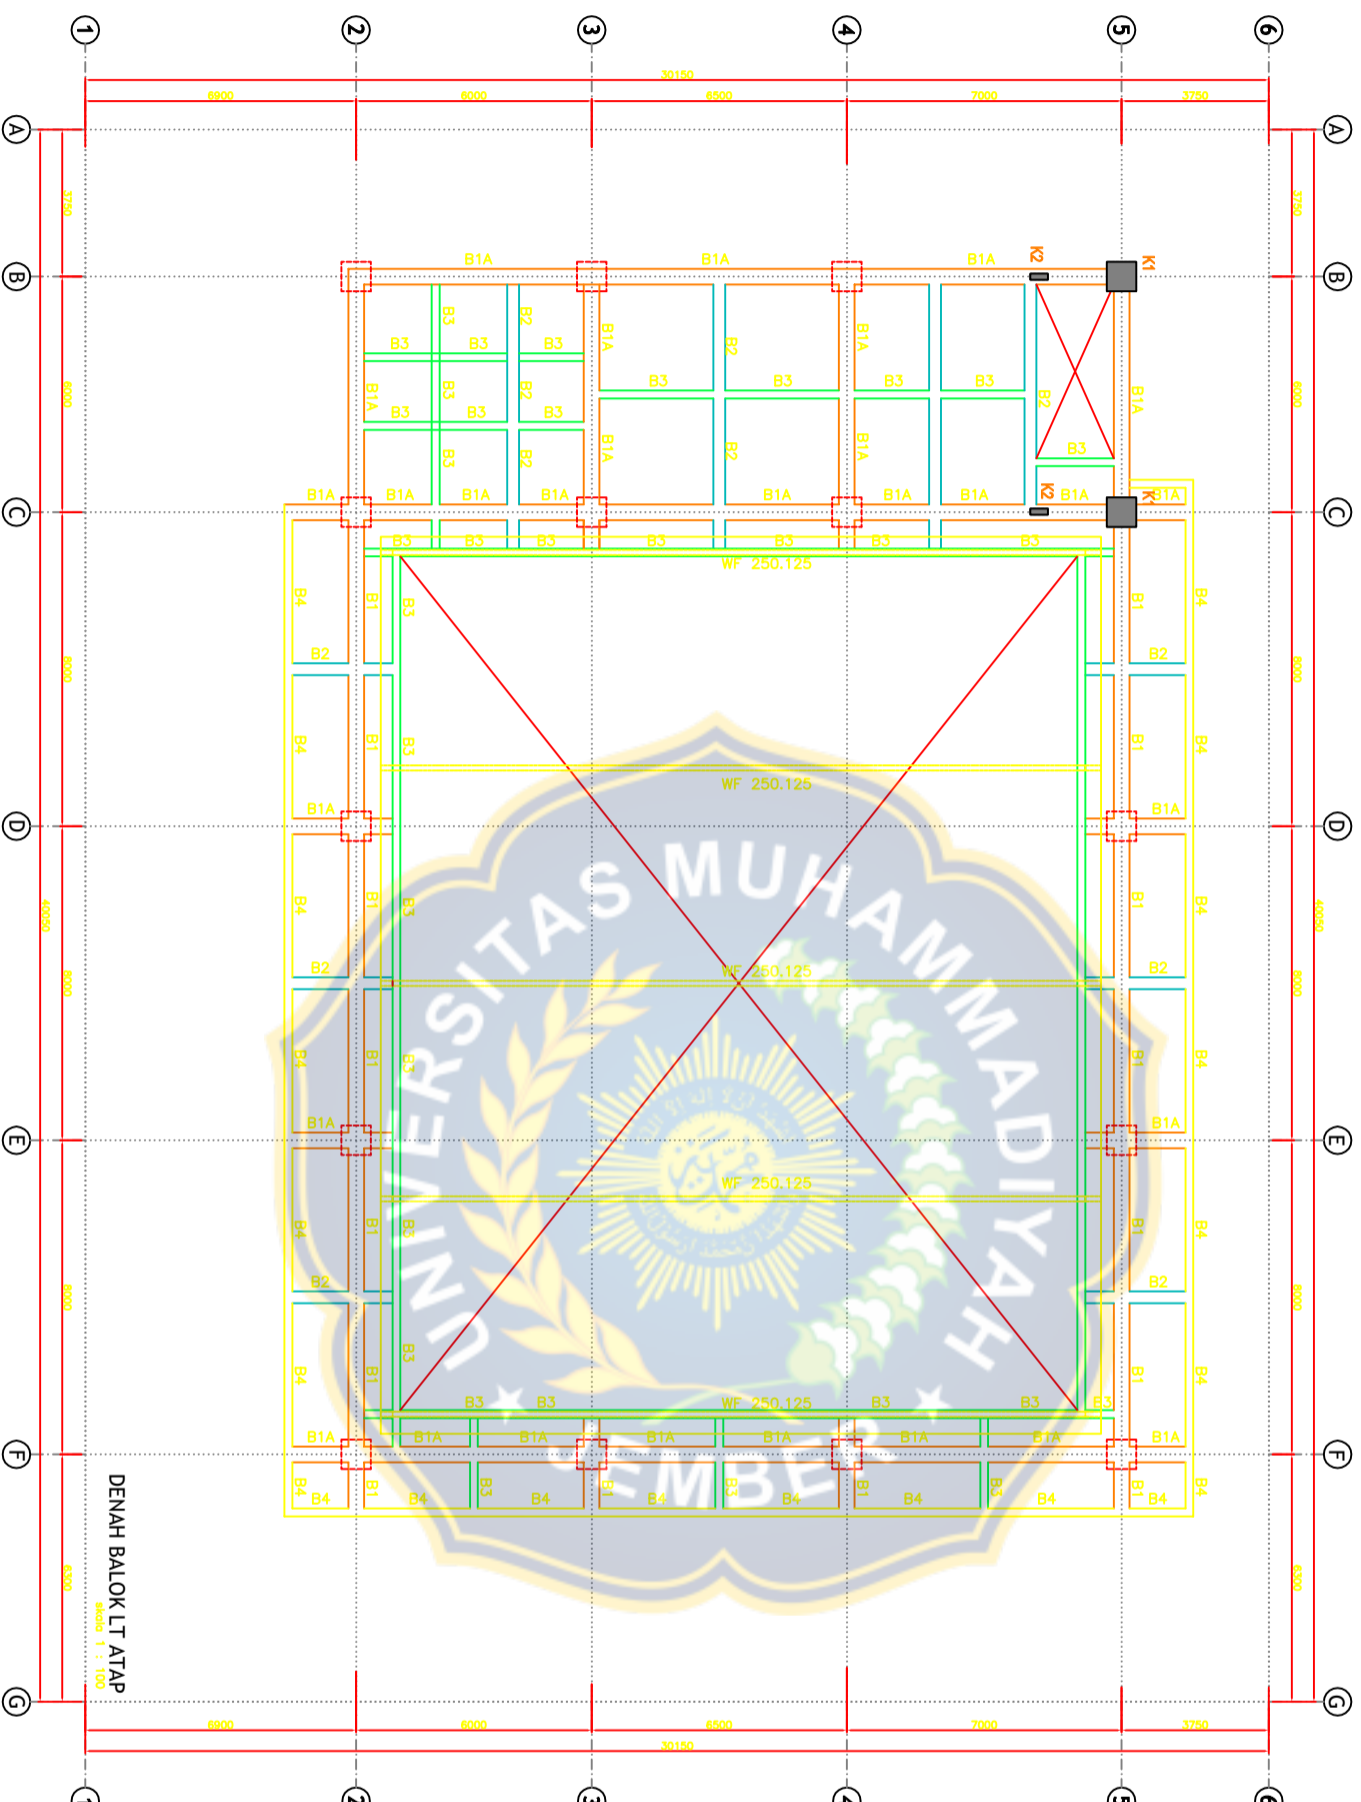

DENAH BALOK LT ATAP

Skala 1 : 100



JUDUL GAMBAR

GAMBAR AS BUILT DRAWING

NAMA PEKERJAAN

PEMBANGUNAN GEDUNG STRUKTUR PERKANTORAN  
LANTAI 6 DAN ATAP

LOKASI

Jl. Parangkusumo no. 06, Surabaya

KONSULTAN

**I. PUJO PRUYONO, MT**  
TITIK TAMBAH

KONTRAKTOR PT. DUTA SARANA


**SANTOSO**  
DIREKTUR UMUM  
MENGETAHUI

**HENDRO SUSENO**  
DIREKTUR TEKNIK PERENCANAAN

NO	REVISI	TGL.	TAMBAHAN
1		20/08/2023	

JUDUL GAMBAR	SKALA	DOKUMENTASI
	1:100	KONSULTAN

KODE GAMBAR	NO LEMBAR	JML LEMBAR

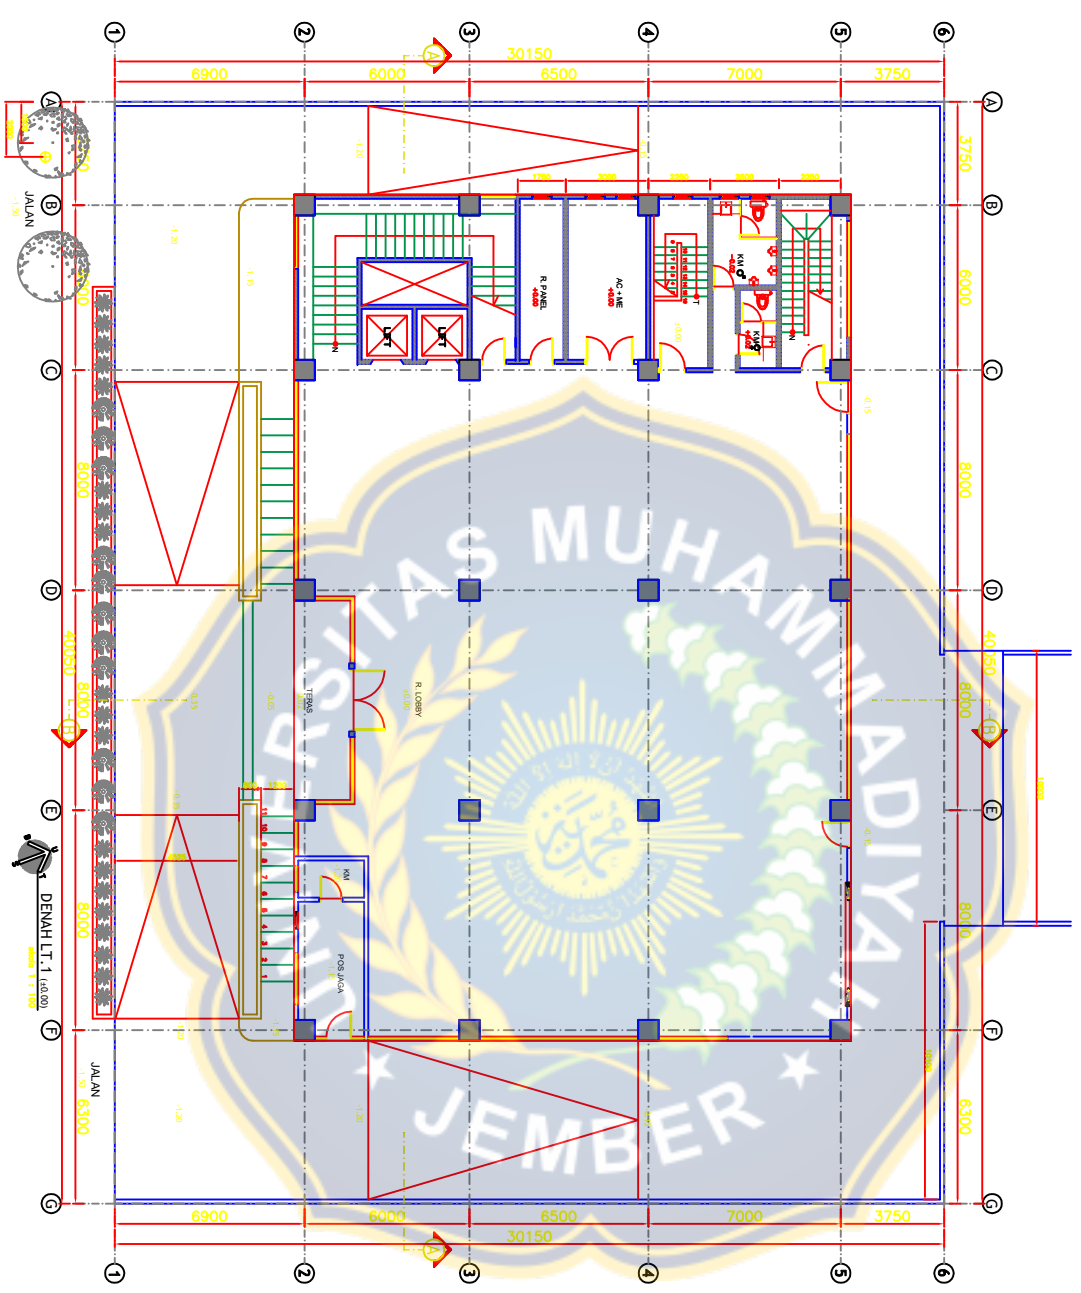

JUDUL GAMBAR

GAMBAR AS BUILT DRAWING

NAMA PEKERJAAN

PEMBANGUNAN GEDUNG STRUKTUR PERKANTORAN  
LANTAI 6 DAN ATAP

LOKASI

Jl. Parangkusumo no. 06, Surabaya

KONSULTAN

**I. PUJO PRYONO, MT**

TEAM LEADER

KONTAKTOR PT. DUTA SARANA

**SANTOSO**  
DIREKTUR UTAMA

MENGETAHUI

**HENDRO SUSENO**  
DIREKTUR UTAMA PT. BAHANA LINE

REVISI

TGL. 20 APRIL 2020

JUDUL GAMBAR

SKALA 1 : 100


KONSULTAN

KODE GAMBAR


NO. LEMBAR

JM. LEMBAR

**DENAH LT. 2 (+5,20)**  
skala 1 : 100

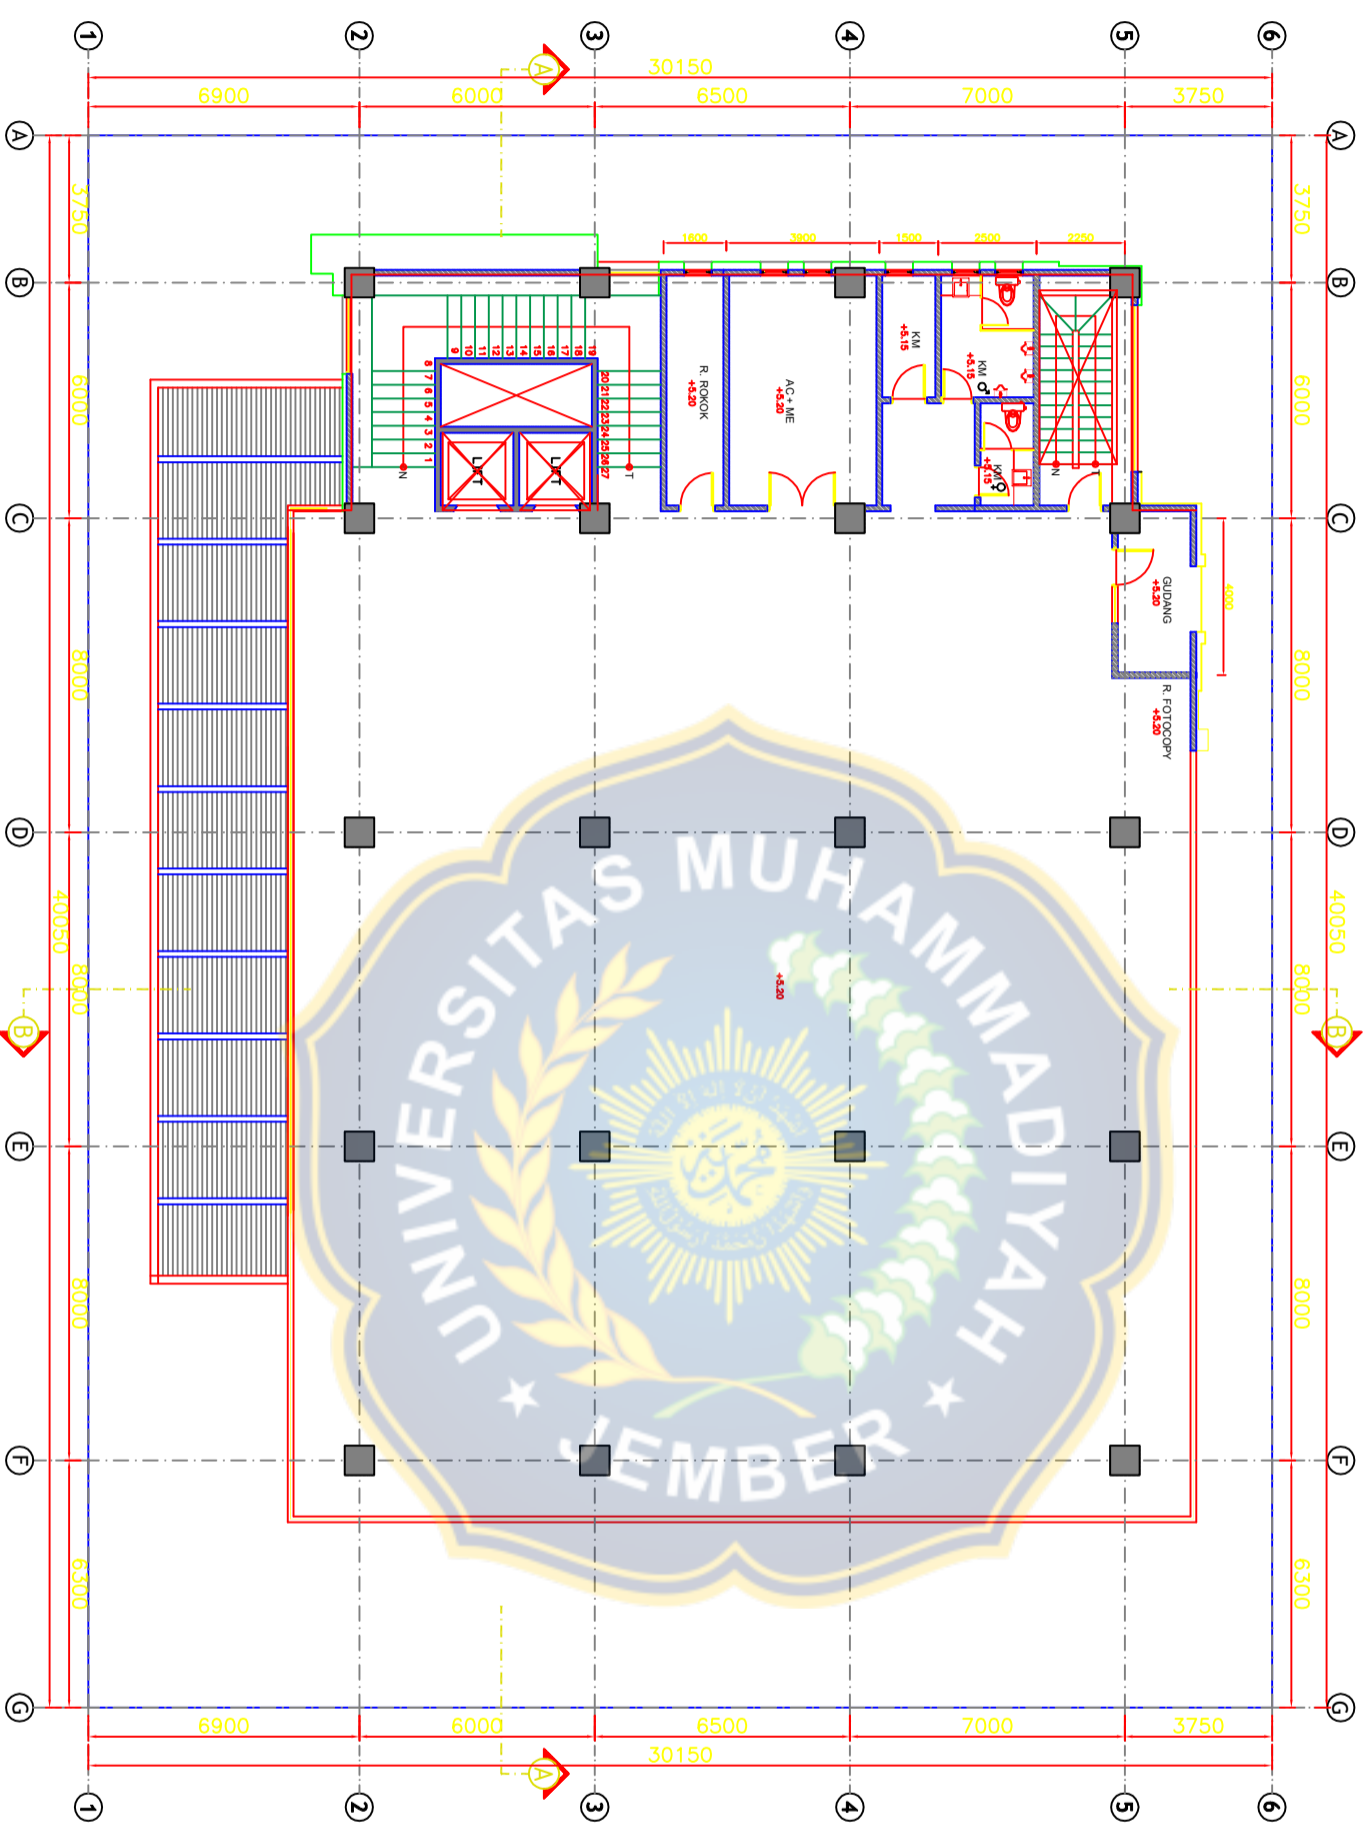



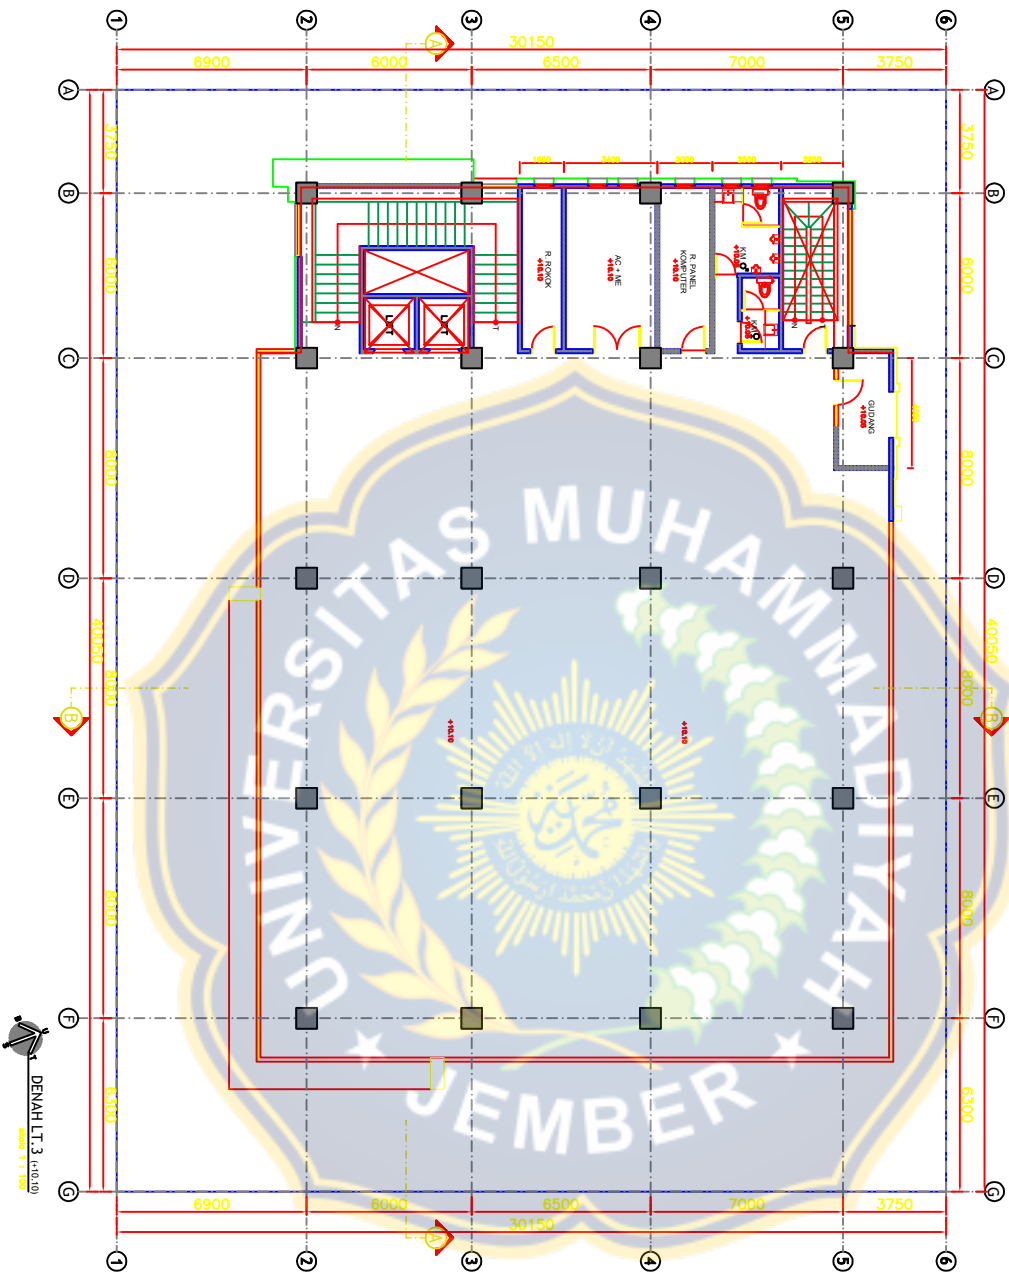

DENAH L. 3  
 20/08/2023  
 1 : 100



JUDUL GAMBAR

GAMBAR AS BUILT DRAWING

NAMA PEKERJAAN

PEMBANGUNAN GEDUNG STRUKTUR PERKANTORAN  
 LANTAI 6 DAN ATAP

LOKASI

Jl. Parungkasumo no. 06, Surabaya

KONSULTAN

**Ir. PUJO PRUYONO, MT**  
 TITIK TAMBAH

KONTRAKTOR PT. DUTA SARANA

**SANTOSO**  
 DIREKTUR JENJANG  
 MENGETAHUI

**HENDRO SUSENO**  
 DIREKTUR JENJANG PT. BAHANA LINE

NO. URUT	NO. LEMBAR	JML. LEMBAR
1	1	1


JUDUL GAMBAR

GAMBAR AS BUILT DRAWING

NAMA PEKERJAAN

PEMBANGUNAN GEDUNG STRUKTUR PERKANTORAN  
LANTAI 6 DAN ATAP

LOKASI

Jl. Parangkusumo no. 06, Surabaya

KONSULTAN

**I. PUJO PRYONO, MT**  
TEAM LEADER

KONTRAKTOR PT. DUTA SARANA


**SANTOSO**  
DIREKTUR UTAMA  
MENGETAHUI

**HENDRO SUSENO**  
DIREKTUR UTAMA PT. BAHANA LINE

REVISI	TGL.	IT TANGGAPAN
	20 APRIL 2020	

JUDUL GAMBAR	SKALA	DIGAMBAR OLEH
	1 : 100	KONSULTAN

KODE GAMBAR	NO. LEMBAR	JML. LEMBAR

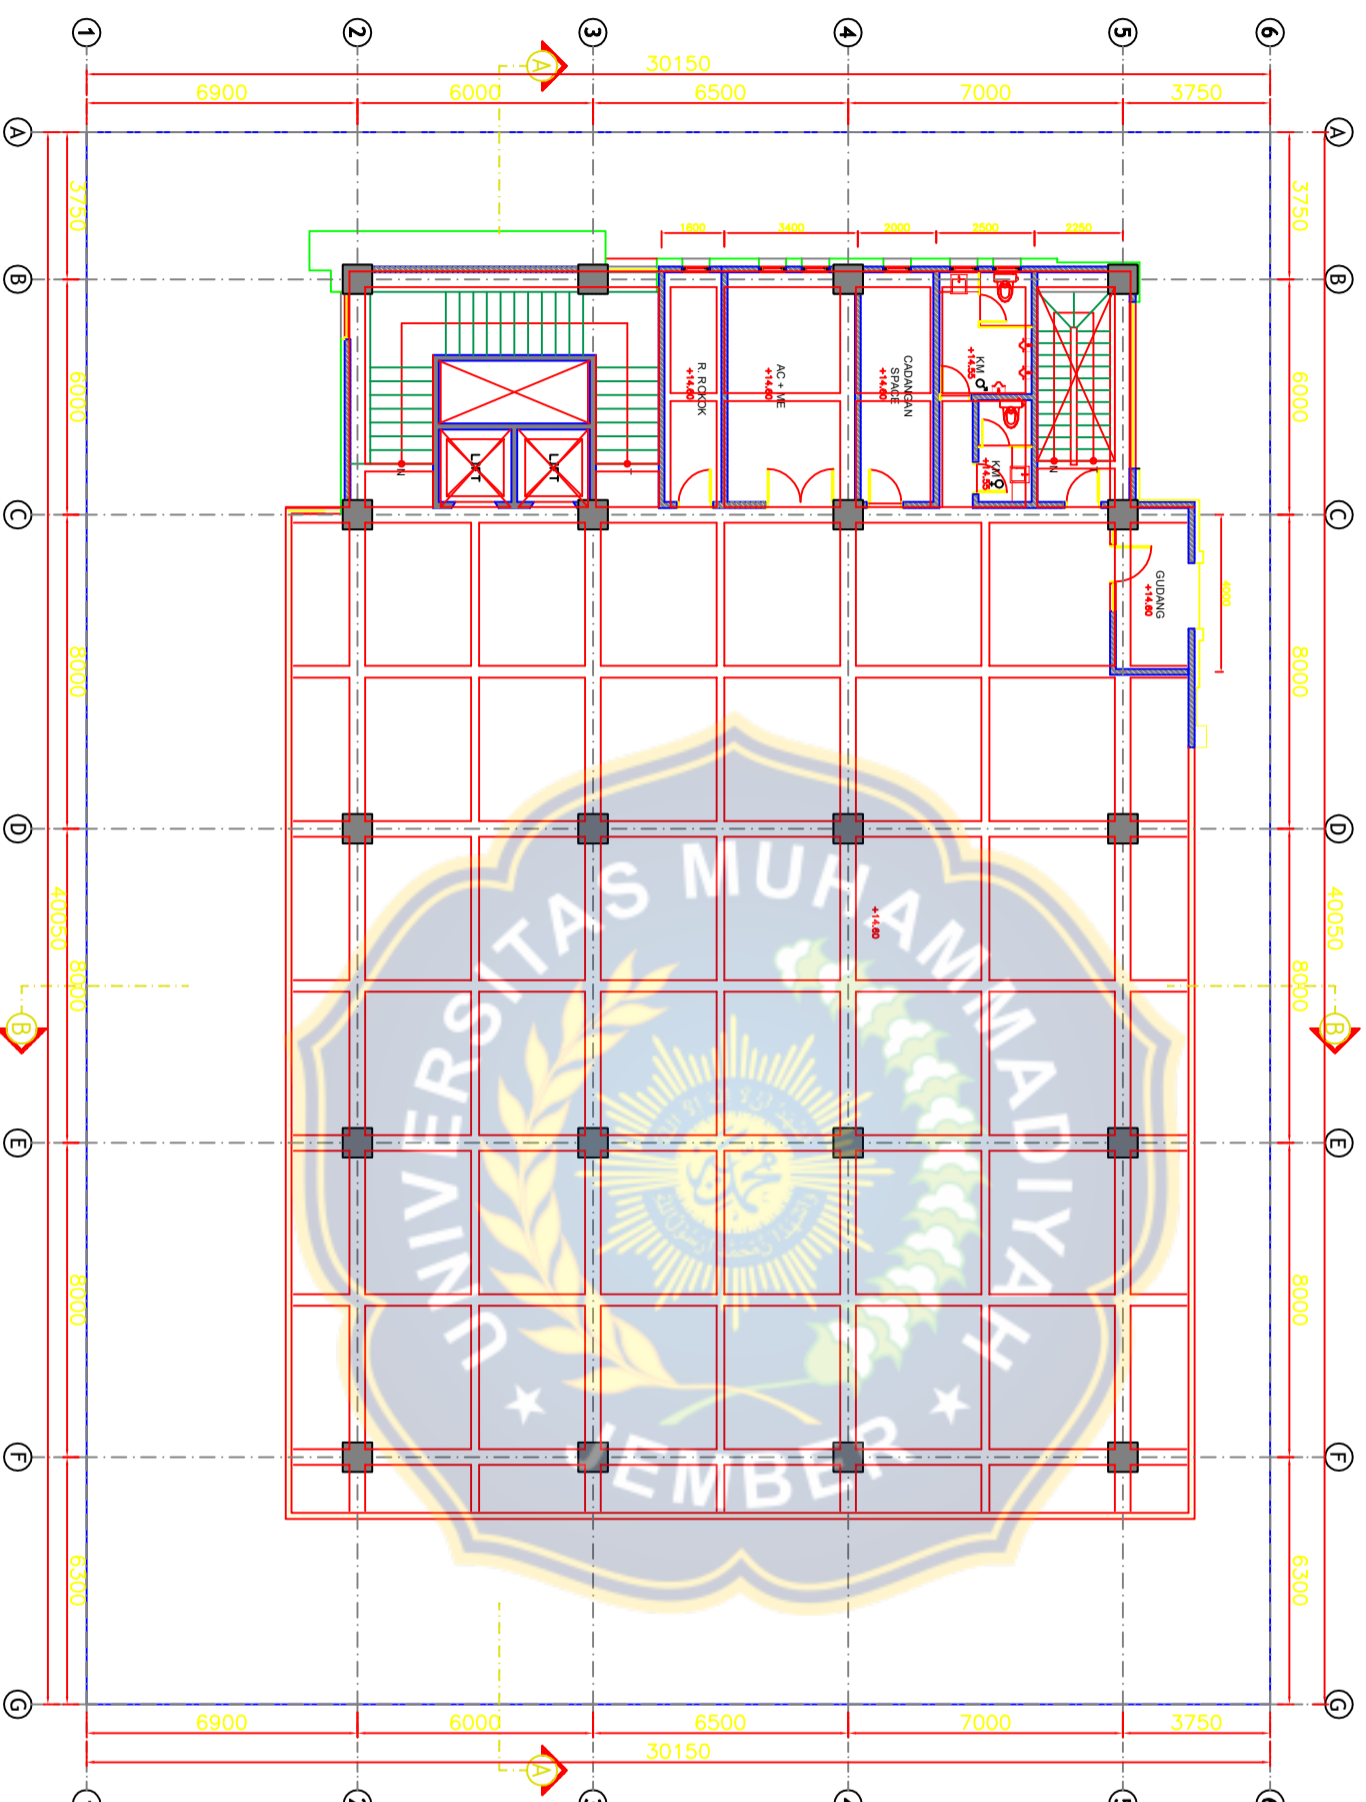

**DENAH LT. 4 (+14.60)**  
skala 1 : 100

JUDUL GAMBAR

GAMBAR AS BUILT DRAWING

NAMA PEKERJAAN

PEMBANGUNAN GEDUNG STRUKTUR PERKANTORAN  
LANTAI 6 DAN ATAP

LOKASI

Jl. Paramkusumo no. 06, Surabaya

KONSULTAN

**I. PUJO PRYONO, MT**

TEAM LEADER

KONTRAKTOR PT. DUTA SARANA

**SANTOSO**  
DIREKTUR UTAMA

MENGETAHUI

**HENDRO SUSENO**  
DIREKTUR UTAMA PT. BAHANA LINE

REVISI

TGL.

17 JANUARI

JUDUL GAMBAR

20 APRIL 2020

SKALA

DIGAMBAR OLEH


1 : 100

KONSULTAN

KODE GAMBAR

NO. LEMBAR

JML. LEMBAR

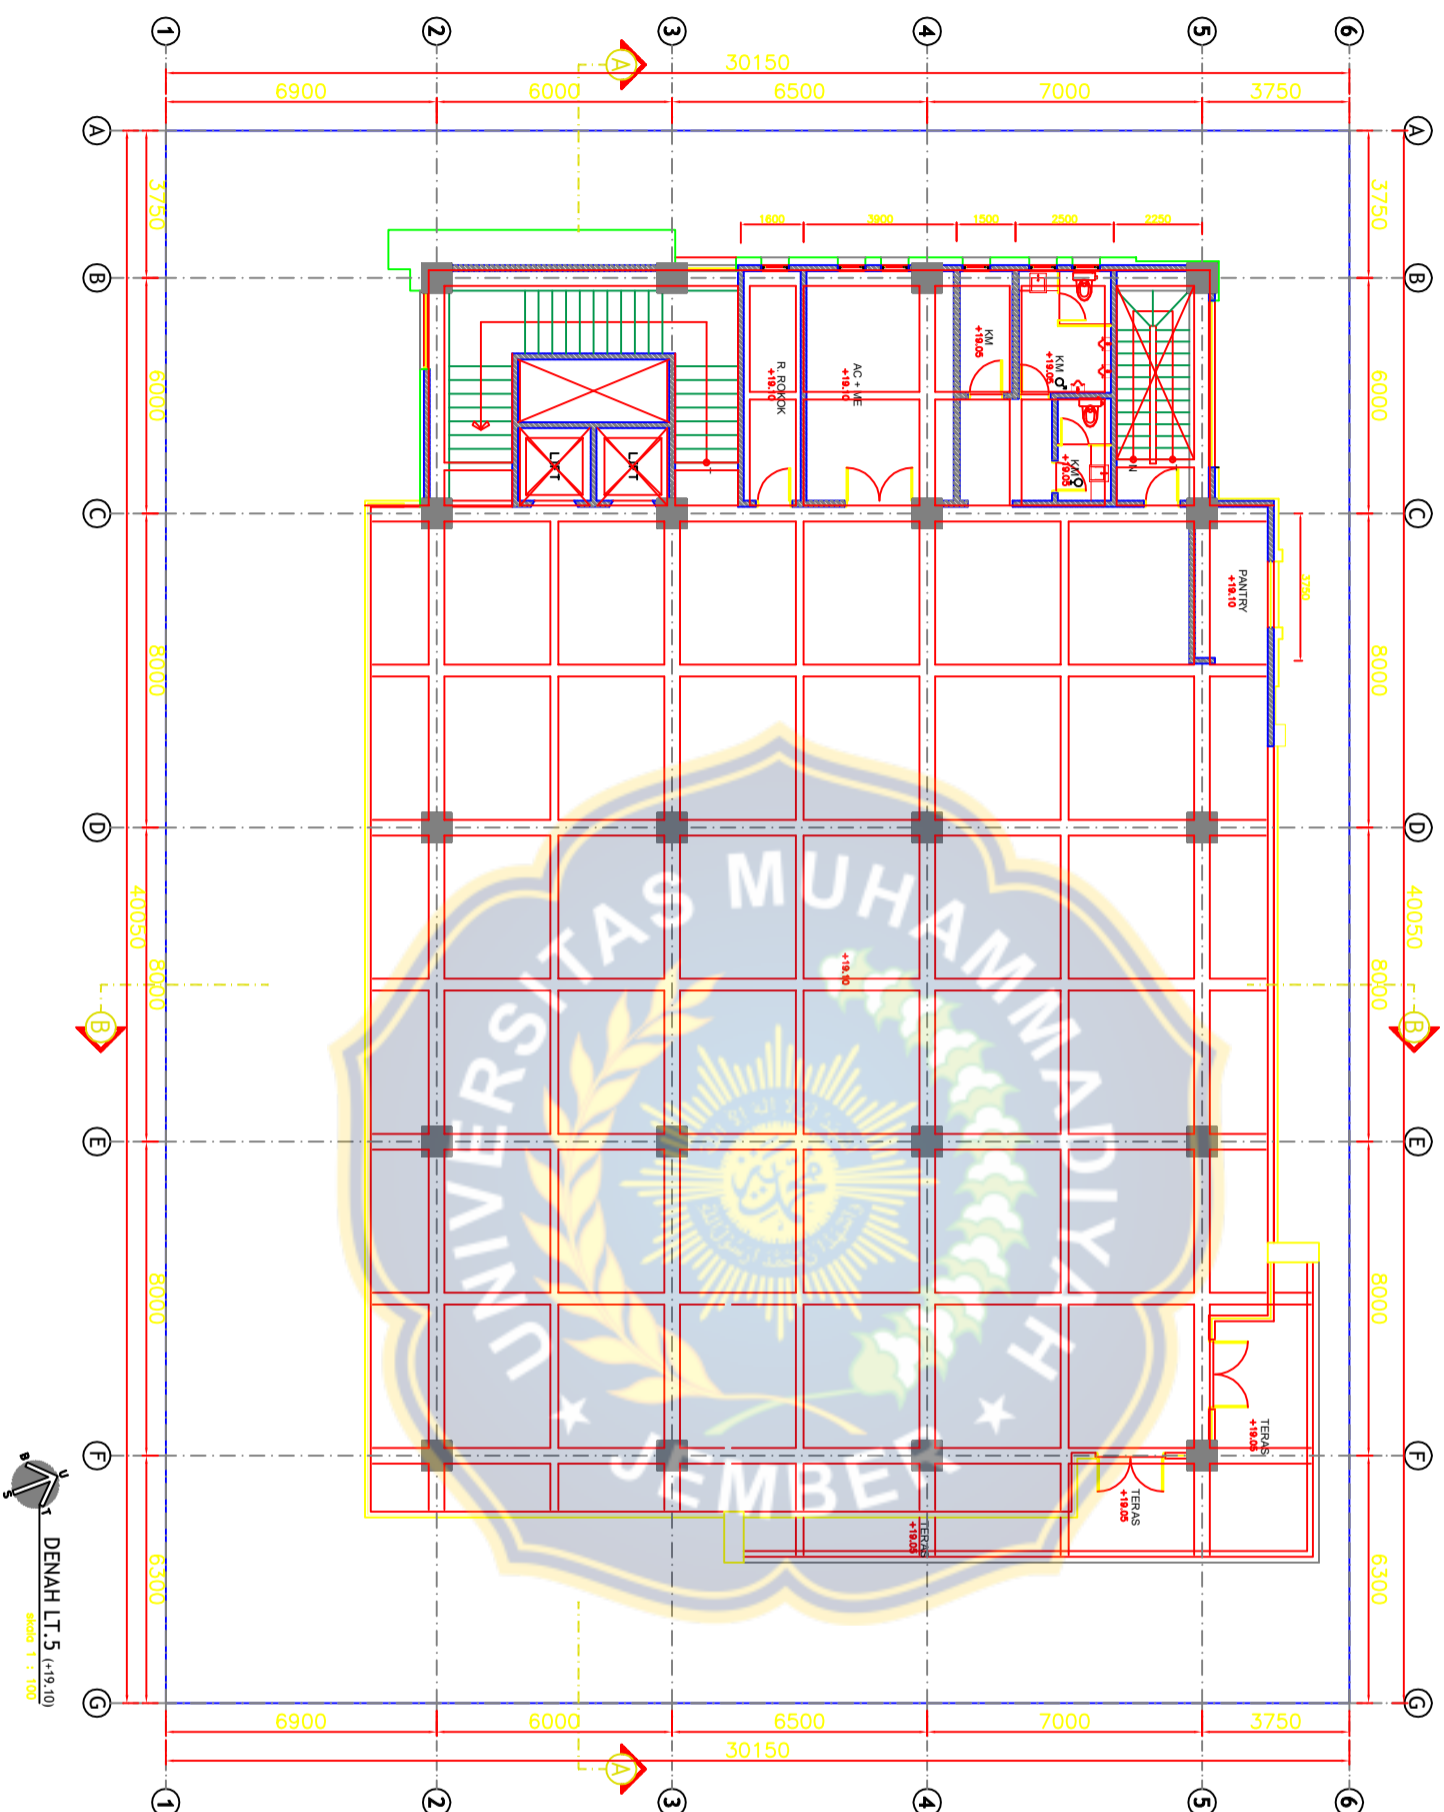

**DENAH LT. 5 (+19.10)**  
skala 1 : 100

JUDUL GAMBAR

GAMBAR AS BUILT DRAWING

NAMA PEKERJAAN

PEMBANGUNAN GEDUNG STRUKTUR PERKANTORAN  
LANTAI 6 DAN ATAP

LOKASI

Jl. Paramkusumo no. 06, Surabaya

KONSULTAN

**I. PUJO PRYONO, MT**

TEAM LEADER

KONTRAKTOR PT. DUTA SARANA

**SANTOSO**  
DIREKTUR UTAMA

MENGETAHUI

**HENDRO SUSENO**  
DIREKTUR UTAMA PT. BAHANA LINE

REVISI

TGL. 20 APRIL 2020

1. TAWANGAN

JUDUL GAMBAR

SKALA

DIGAMBAR OLEH


1 : 100

KONSULTAN

KODE GAMBAR

NO. LEMBAR

JML. LEMBAR

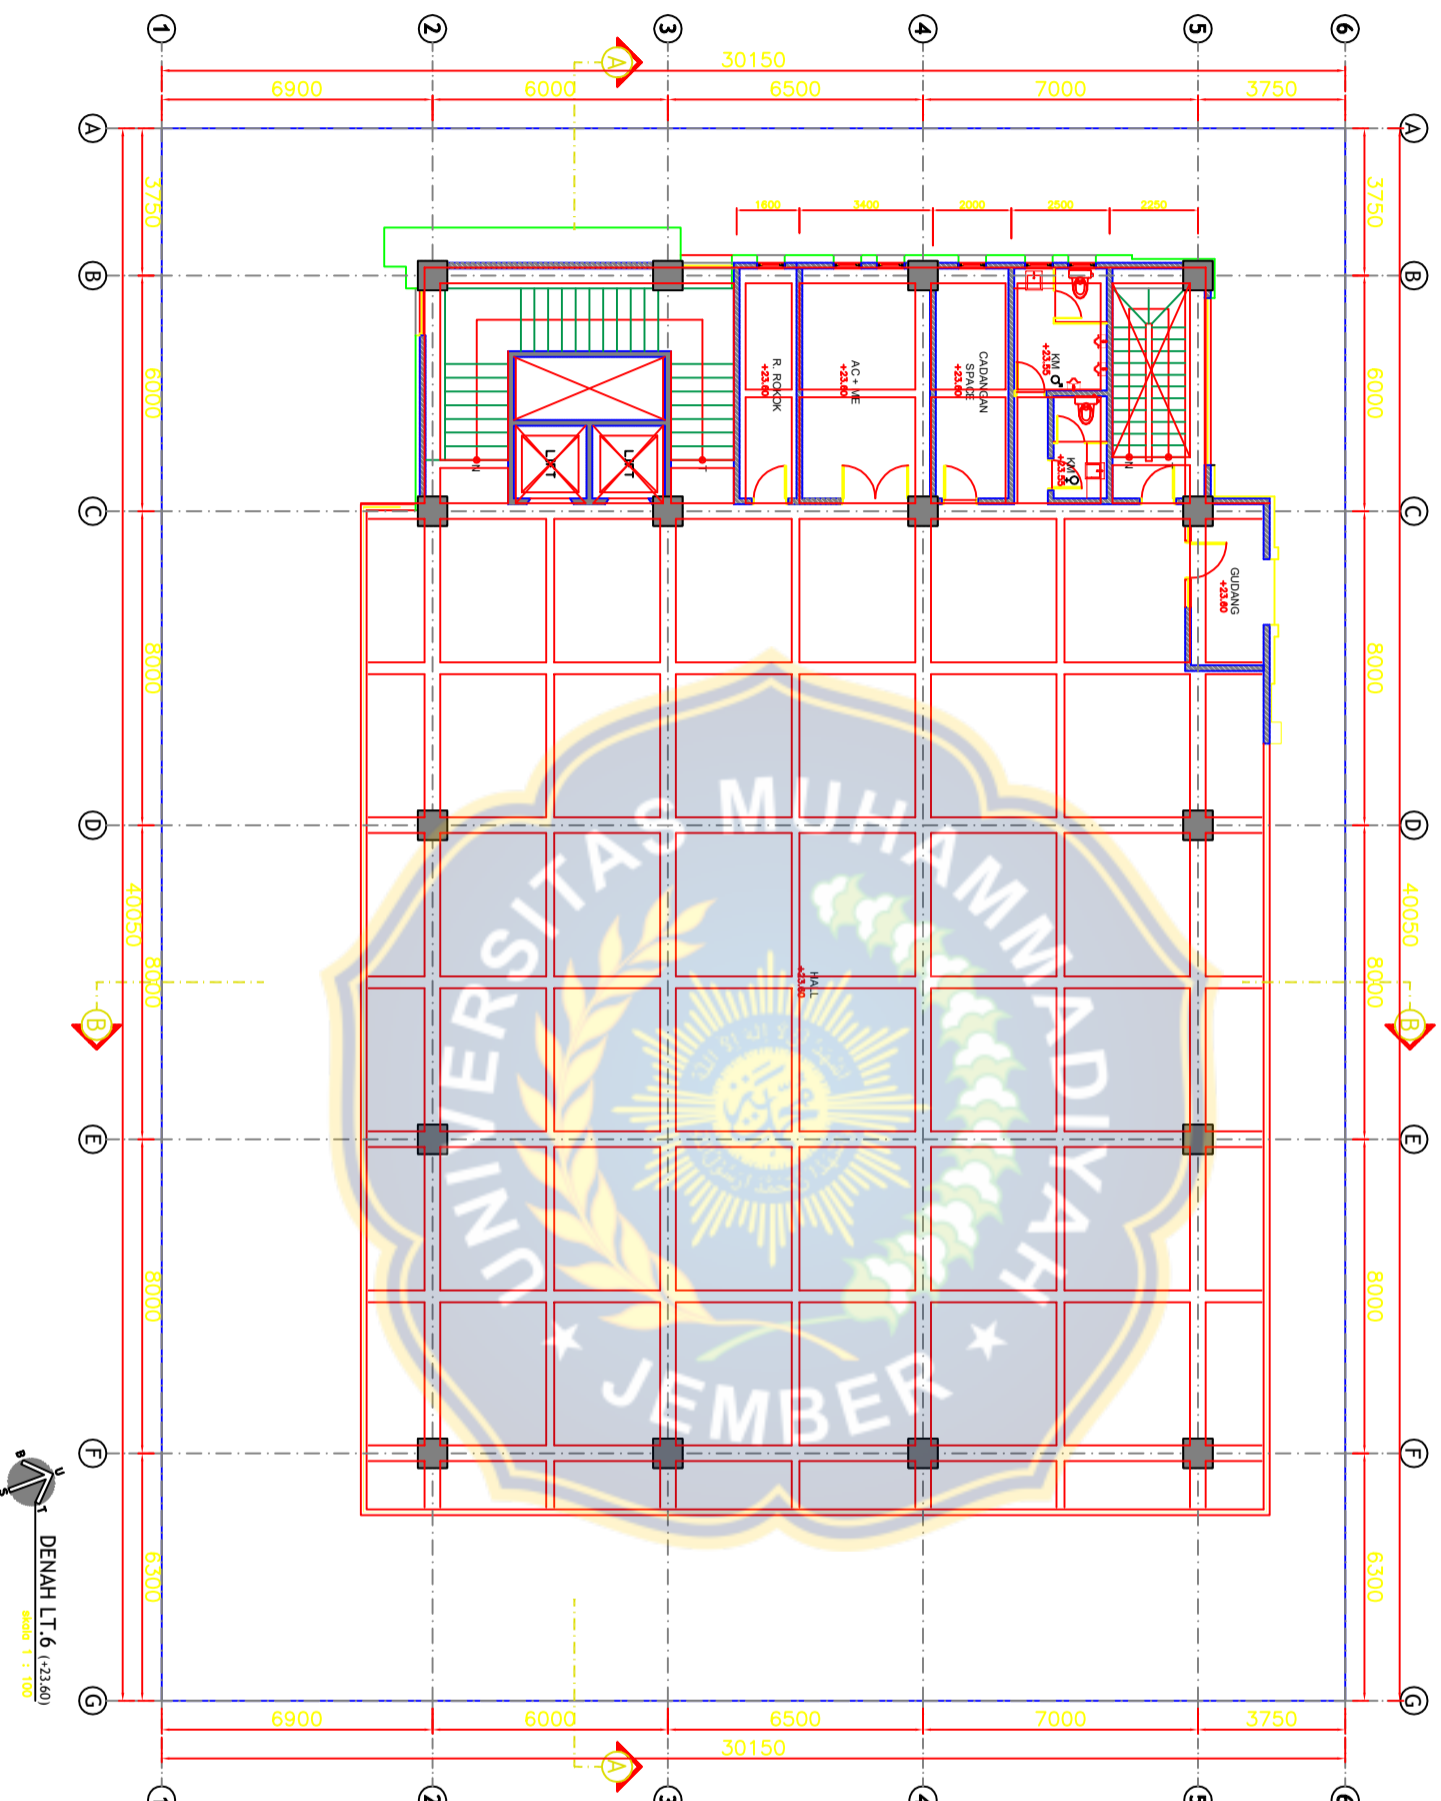

JUDUL GAMBAR

GAMBAR AS BUILT DRAWING

NAMA PEKERJAAN

PEMBANGUNAN GEDUNG STRUKTUR PERKANTORAN  
LANTAI 6 DAN ATAP

LOKASI

Jl. Parangkusumo no. 06, Surabaya

KONSULTAN

**I. PUJO PRYONO, MT**

TEAM LEADER

KONTRAKTOR PT. DUTA SARANA

**SANTOSO**  
DIREKTUR UTAMA


MENGETAHUI

**HENDRO SUSENO**  
DIREKTUR UTAMA PT. BAHANA LINE

REVISI	TGL.	IT JAWABAN
	20 APRIL 2020	

JUDUL GAMBAR	SKALA	DIGAMBAR OLEH
	1 : 100	KONSULTAN

KODE GAMBAR	NO. LEMBAR	JML. LEMBAR

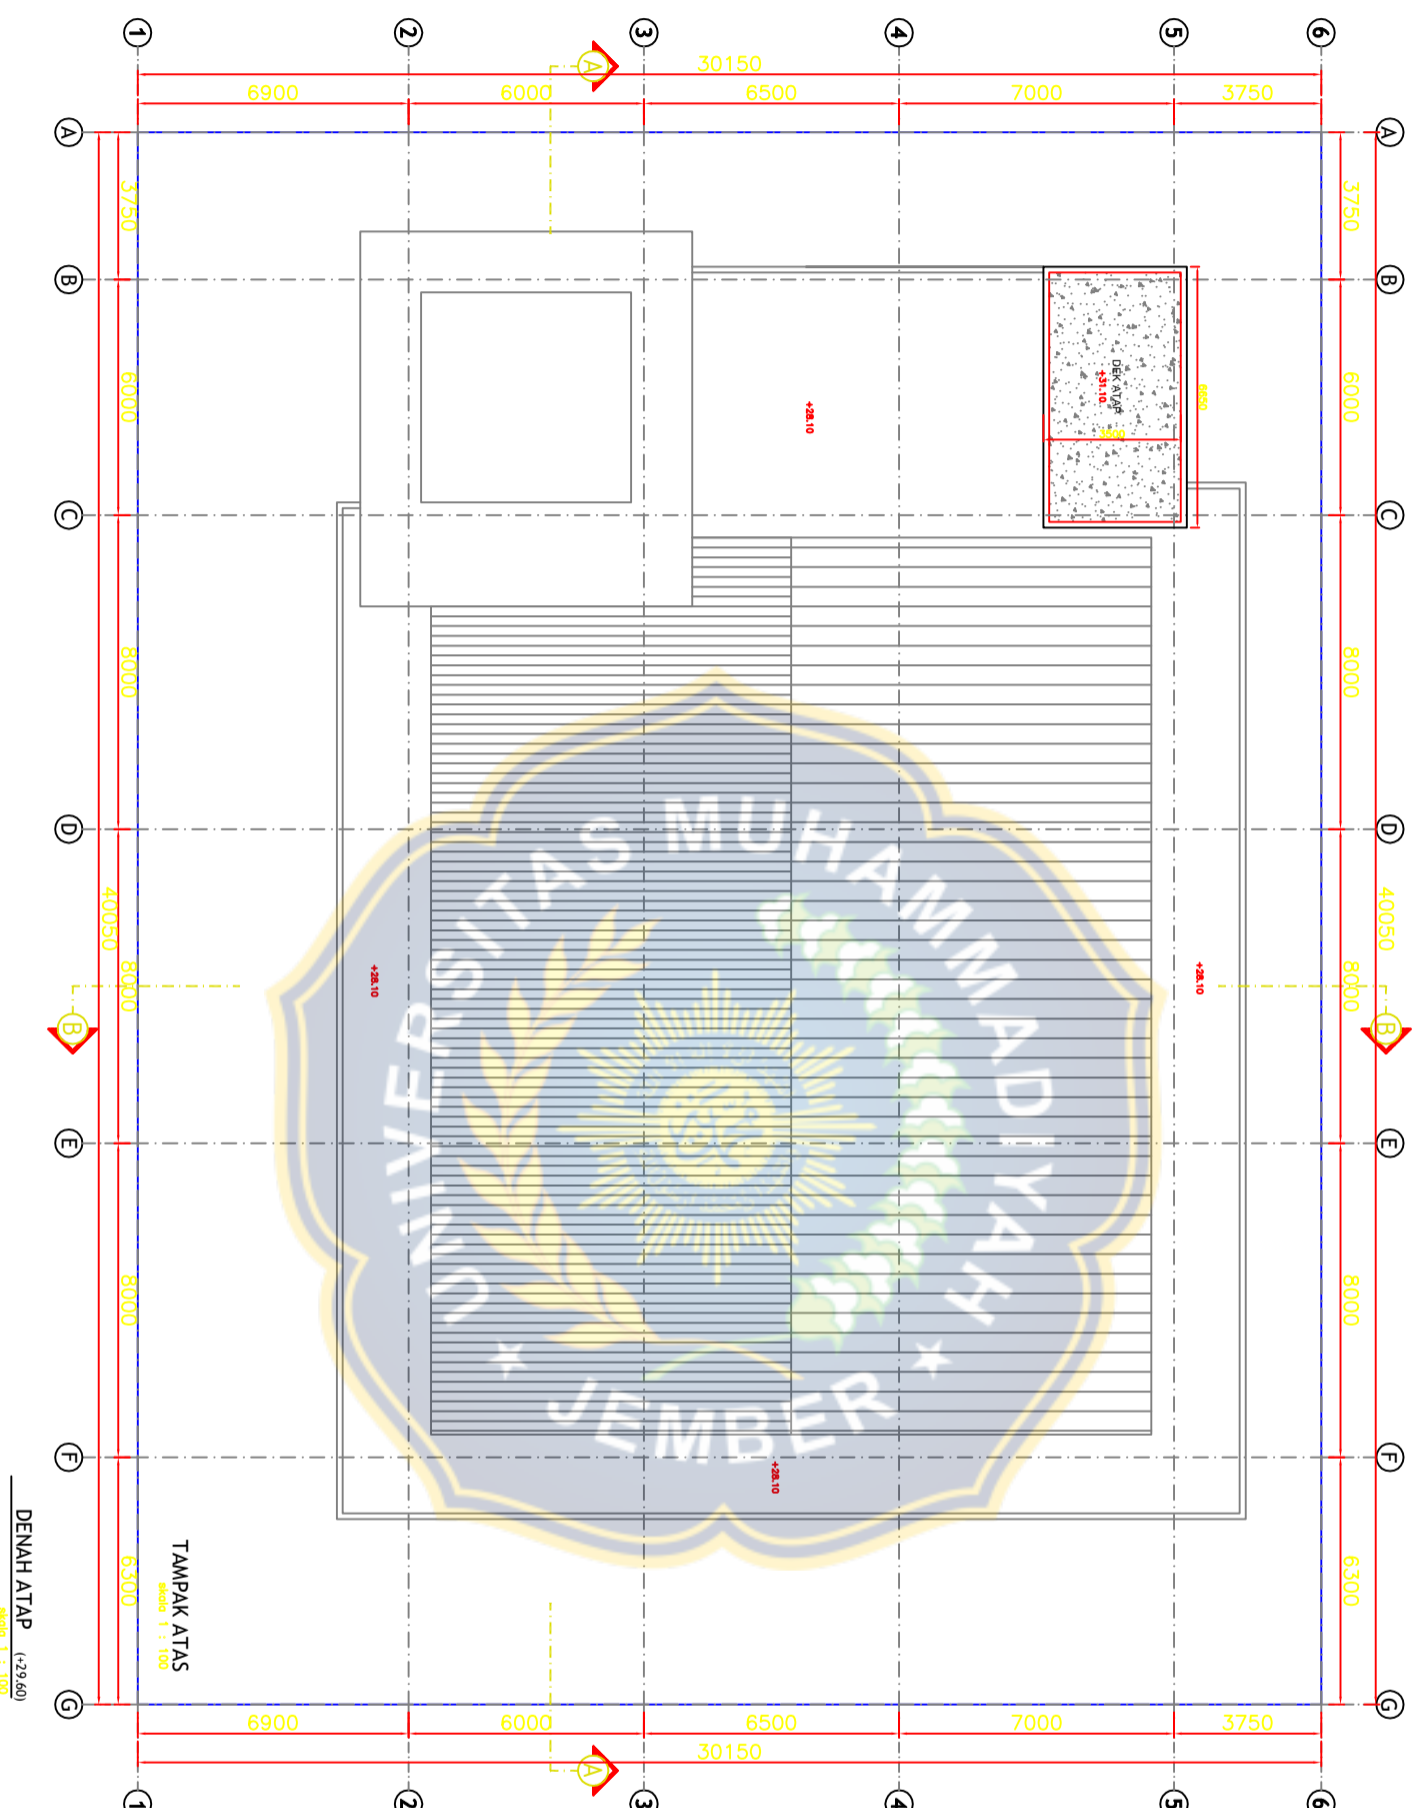



JUDUL GAMBAR

GAMBAR AS BUILT DRAWING

NAMA PEKERJAAN

PEMBANGUNAN GEDUNG STRUKTUR PERKANTORAN LANTAI 6 DAN ATAP

LOKASI

Jl. ParangKusumo no. 06, Surabaya

KONSULTAN

**Jr. PUJO PRYONO, MT**  
TITIK LEMBAR

KONTRAKTOR PT. DUTA SARANA

**SANTOSO**  
DIREKTUR TEKNIK  
MENGETAHUI

**HENDRO SUSENO**  
DIREKTUR TEKNIK PERENCANAAN

JUDUL GAMBAR	SKALA	DOKUMENTASI	
	1 : 100	KONSULTAN	
KODE GAMBAR	NO LEMBAR	JML LEMBAR	

**TABEL PENULANGAN BALOK**

BALOK UTAMA	TUMPUHAN	LAPANGAN
B1		
B1A		
B2		
B3		
B4		

MUTU BAJA :  
TUJUAN UTAMA, UHRF-400  
K350

SKALA : 1 : 20

**TABEL PENULANGAN SLOOF**

SLOOF	TUMPUHAN	LAPANGAN
S1		
S2		

MUTU BAJA :  
TUJUAN UTAMA, UHRF-400  
K350

SKALA : 1 : 20

**TABEL PENULANGAN KOLOM**

SLOOF	TUMPUHAN	LAPANGAN
K1		
K2		

MUTU BAJA :  
TUJUAN UTAMA, UHRF-400  
K350

SKALA : 1 : 20



JUDUL GAMBAR

GAMBAR AS BUILT DRAWING

NAMA PEKERJAAN

PEMBANGUNAN GEDUNG STRUKTUR PERKANTORAN  
LANTAI 6 DAN ATAP

LOKASI

Jl. Parangkusumo no. 06, Surabaya

KONSULTAN

**Jr. PUJO PRUYONO, MT**  
TITIK LEMBAR

KONTRAKTOR PT. DUTA SARANA

**SANTOSO**  
DIREKTUR UMUM  
MENGETAHUI

**HENDRO SUSENO**  
DIREKTUR TEKNIK PEMBANGUNAN

REVISI

NO	REVISI	TGL.	TAMBAHAN
1	20/08/2023		

JUDUL GAMBAR


SKALA

1 : 100

KODE GAMBAR

NO LEMBAR

JML LEMBAR

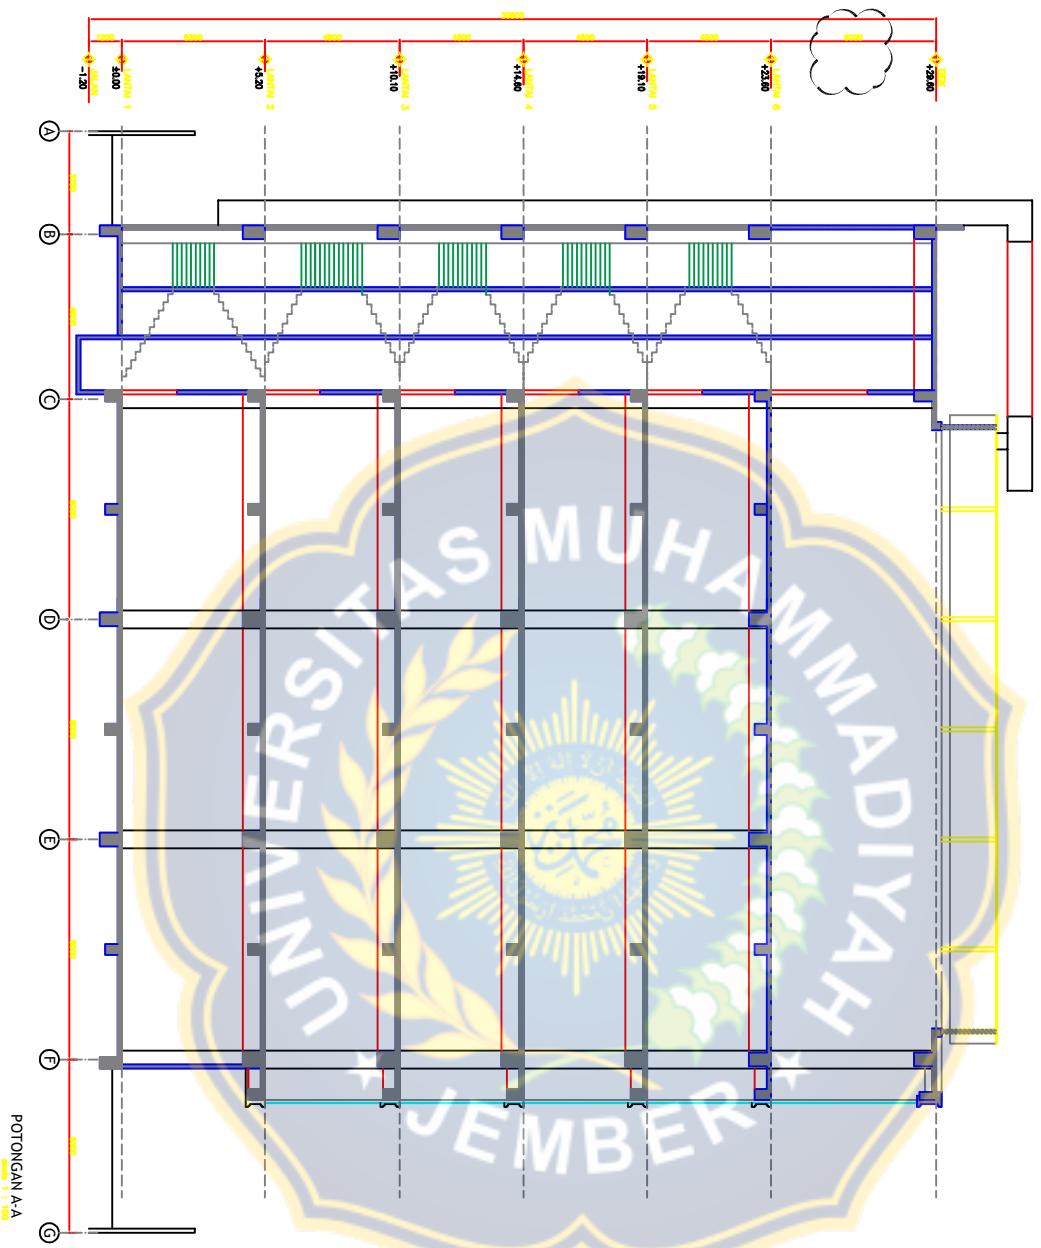



JUDUL GAMBAR

GAMBAR AS BUILT DRAWING

NAMA PEKERJAAN

PEMBANGUNAN GEDUNG STRUKTUR PERKANTORAN  
LANTAI 6 DAN ATAP

LOKASI


KONSULTAN

**Jr. PUJO PRUYONO, MT**  
TITIK LEMBAR

KONTRAKTOR PT. DUTA SARANA


**SANTOSO**  
DIREKTUR JENJANG  
MENGETAHUI

**HENDRO SUSENO**  
DIREKTUR TEKNIK PERENCANAAN

NO. REVISI	REVISI	TGL.	TANDA
20	APRIL 2023		

JUDUL GAMBAR	SKALA	DOKUMEN/OLEH
	1 : 100	KONSULTAN

KODE GAMBAR	NO. LEMBAR	JML. LEMBAR

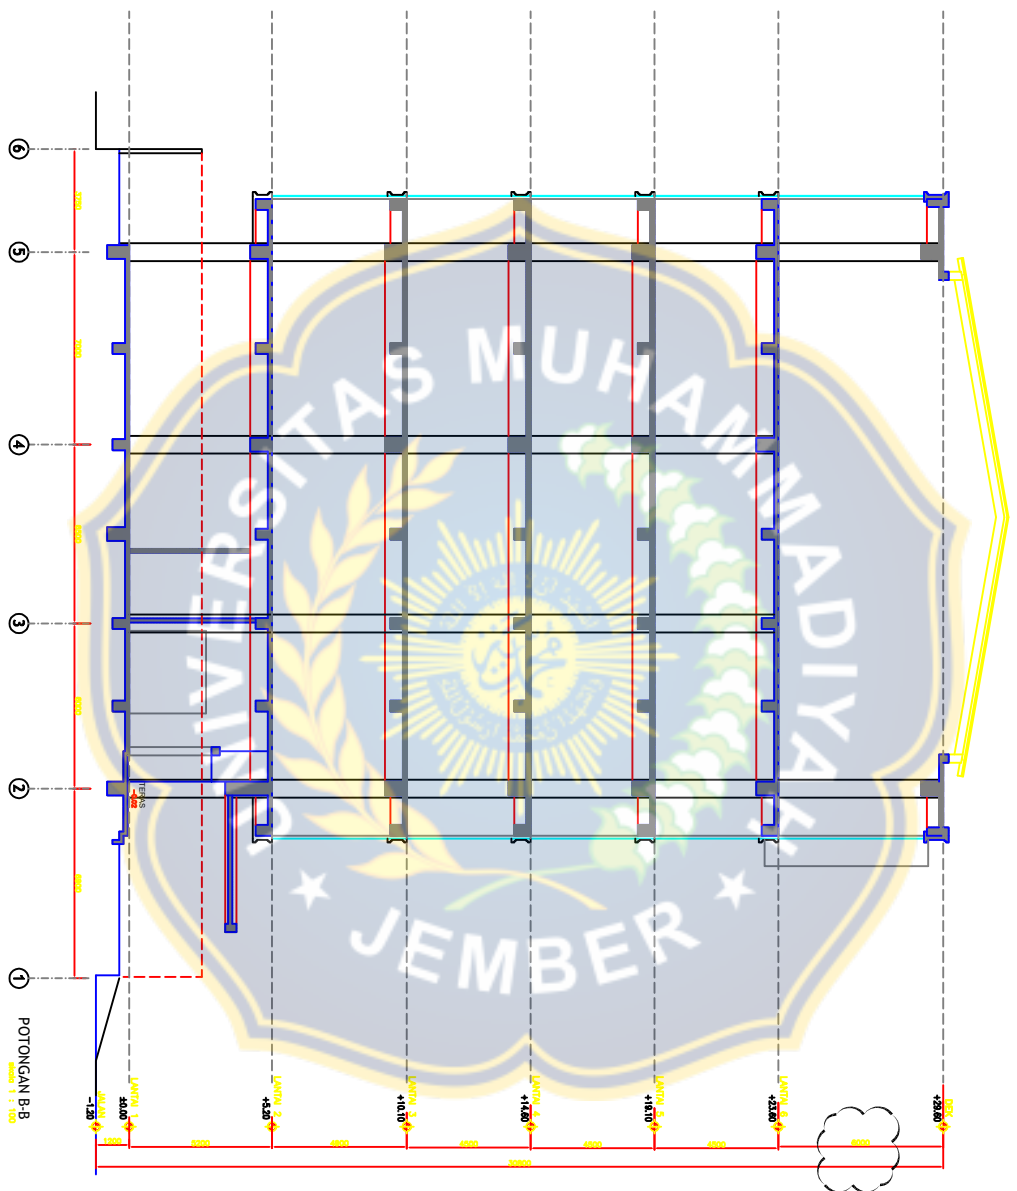





JUDUL GAMBAR

GAMBAR AS BUILT DRAWING

NAMA PEKERJAAN

PEMBANGUNAN GEDUNG STRUKTUR PERKANTORAN  
LANTAI 6 DAN ATAP

LOKASI

Jl. Parangkusumo no. 06, Surabaya

KONSULTAN

**Ie. PUJO PRYONO, MT**  
TITIK LEMBAR

KONTRAKTOR PT. DUTA SARANA

**SANTOSO**  
DIREKTUR TEKNIK

MENGETAHUI


**HENDRO SUSENO**  
DIREKTUR TEKNIK PERENCANAAN

REVISI


NO	REVISI	TGL	DIANISIRI
20	08/01/2023		

JUDUL GAMBAR	SKALA	DISKRIPTOR CLIENT
	1 : 100	KONSULTAN


KODE GAMBAR	NO LEMBAR	JML LEMBAR

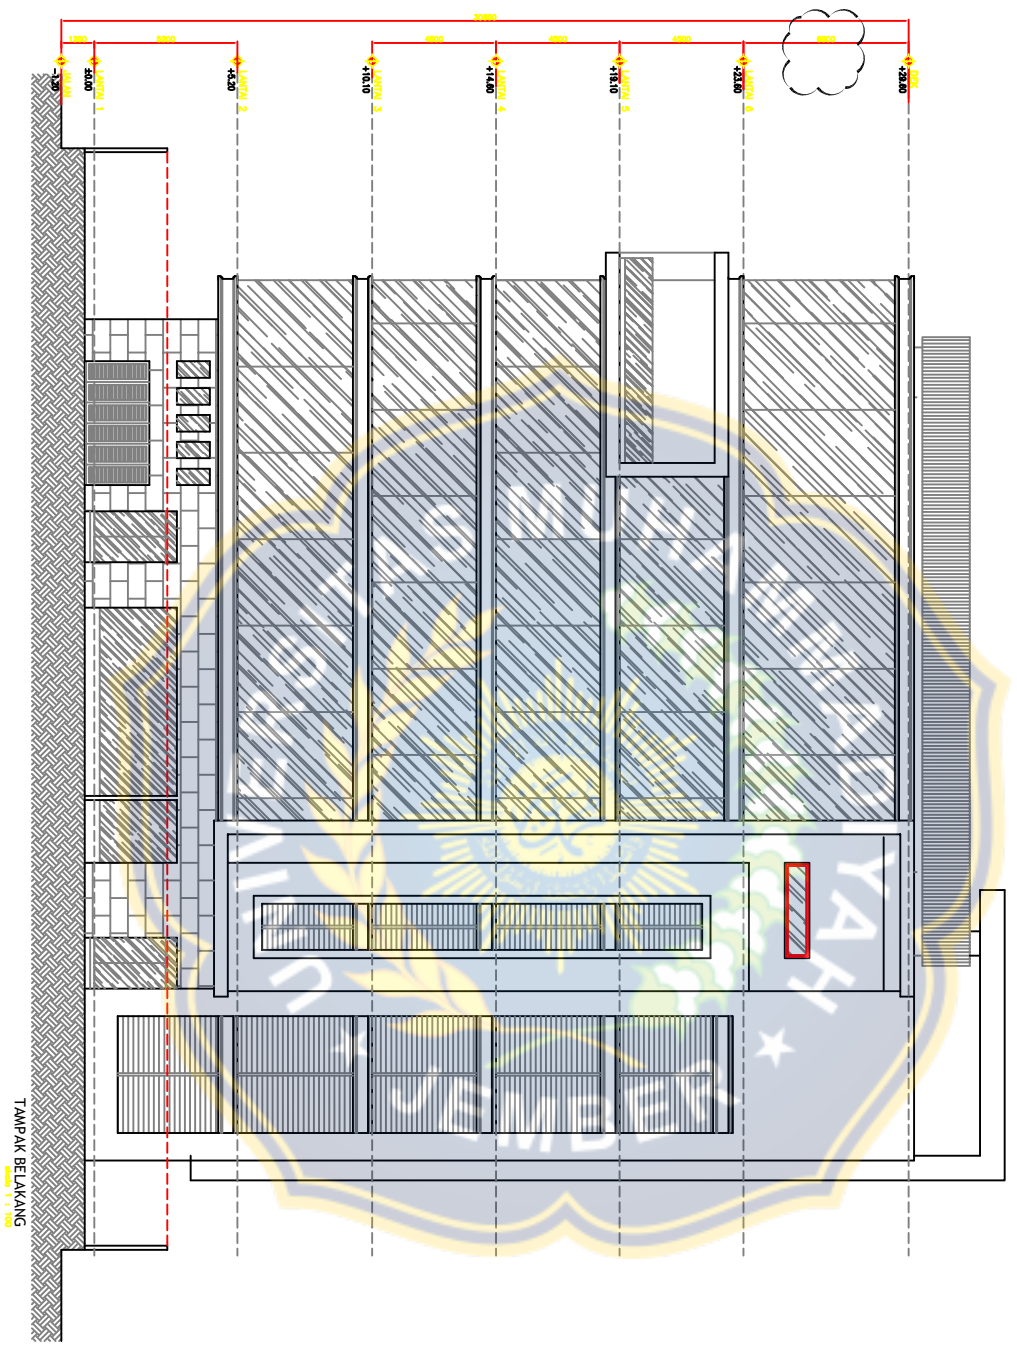

TAMPAK BELANGKANG  
skala 1 : 100

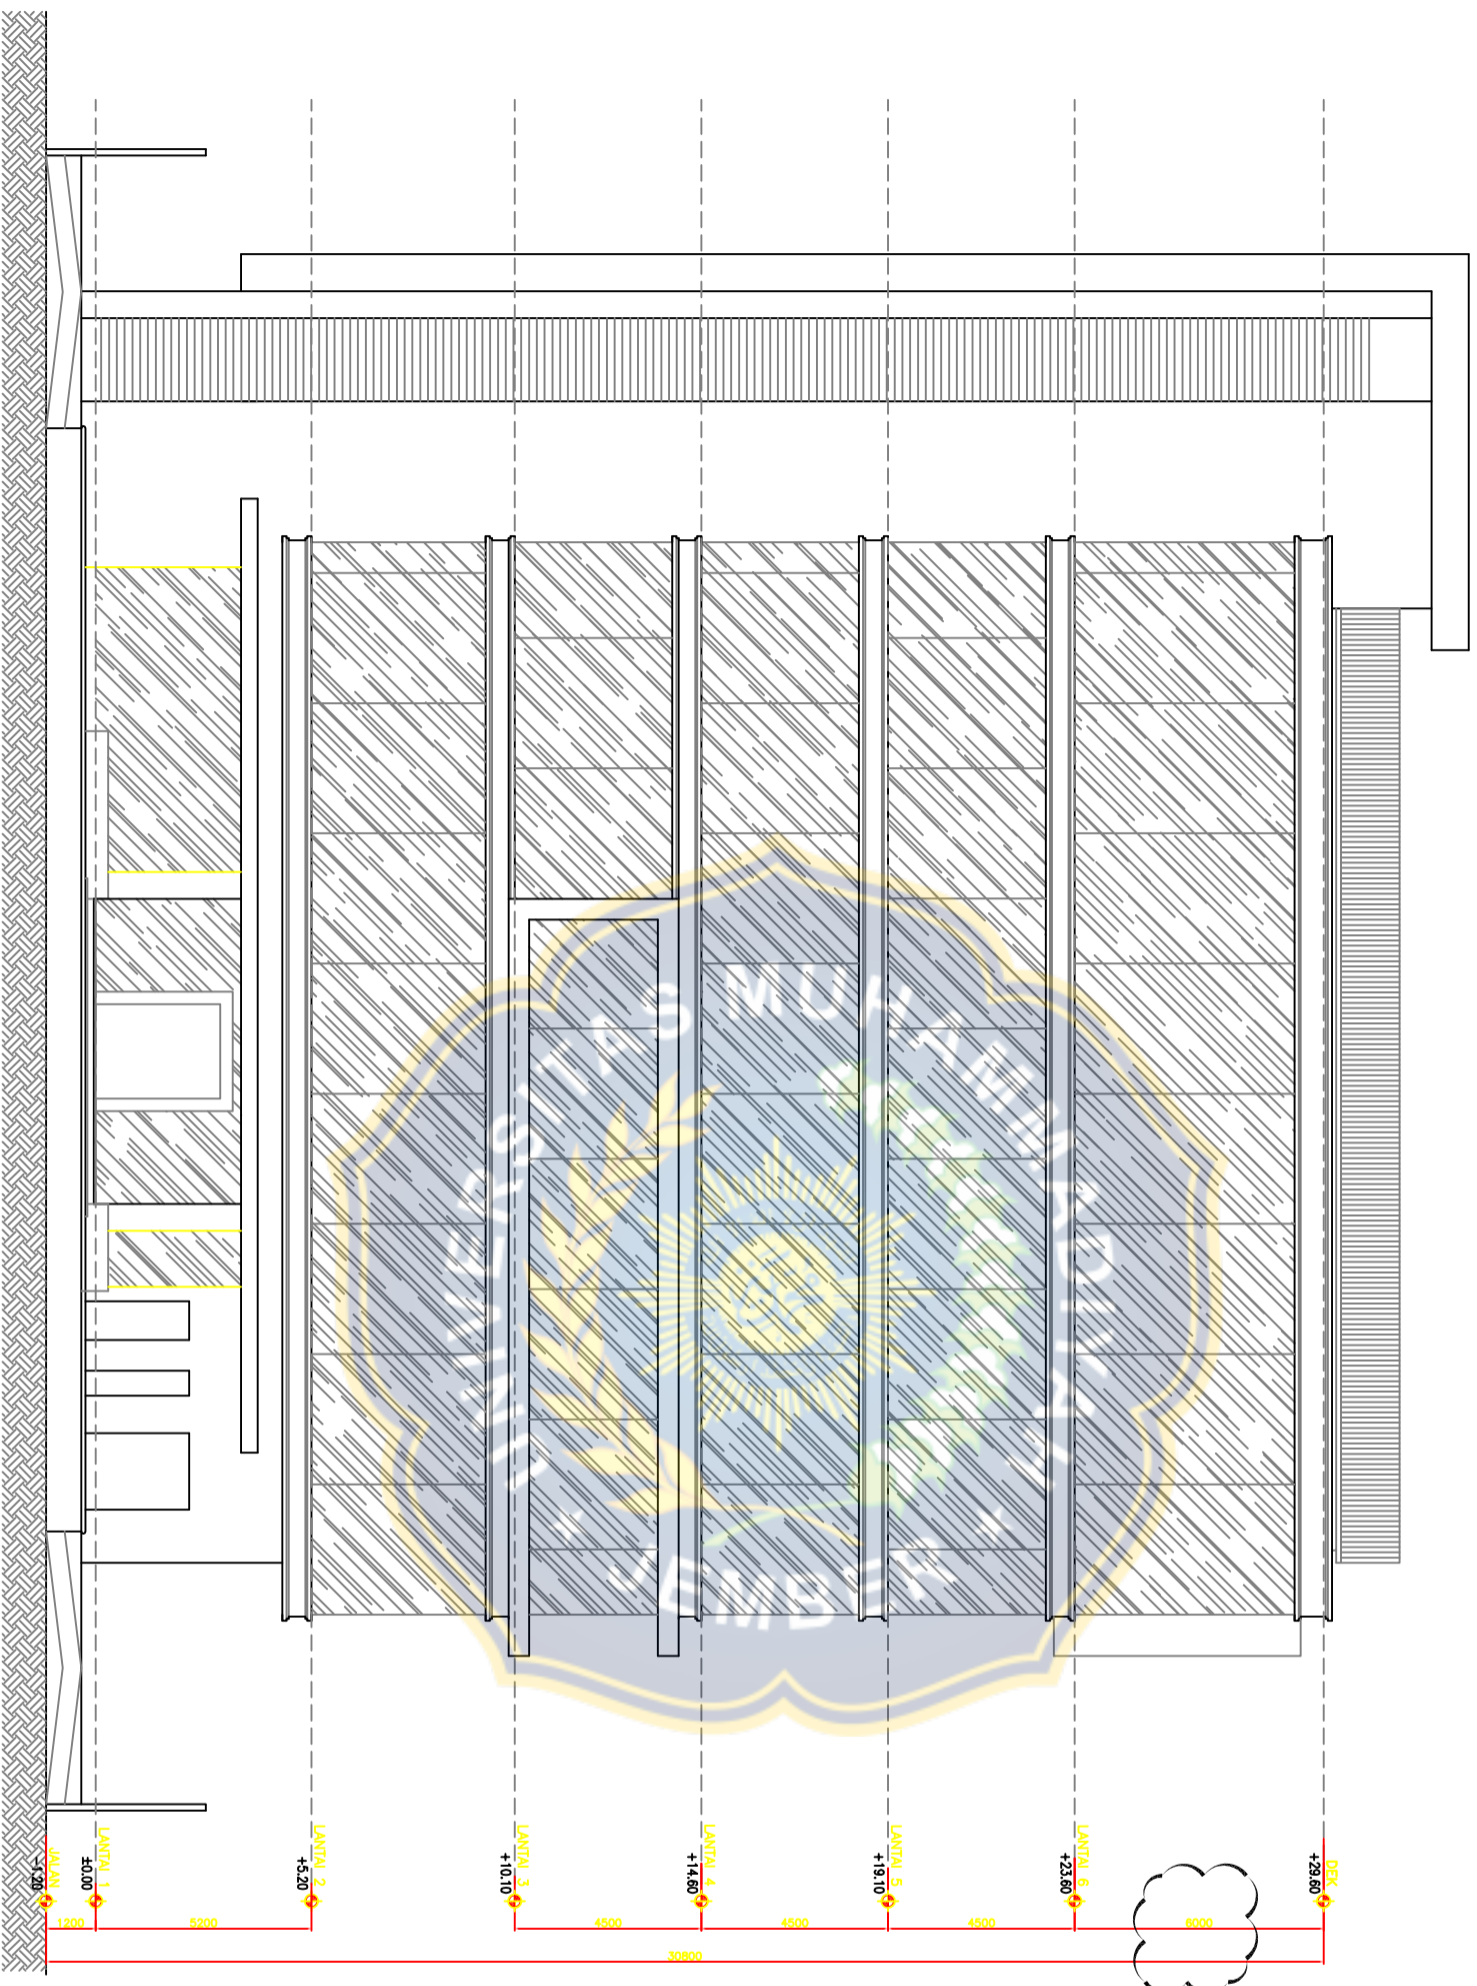

TAMPAK DEPAN  
Skala 1 : 100

		
JUDUL GAMBAR		
GAMBAR AS BUILT DRAWING		
NAMA PEKERJAAN		
PEMBANGUNAN GEDUNG STRUKTUR PERKANTORAN LANTAI 6 DAN ATAP		
LOKASI		
Jl. Parangkusumo no. 06, Surabaya		
KONSULTAN		
<b>Ir. PUJO PRIYONO, MT</b> <small>TEAM LEADER</small>		
KONTRAKTOR PT. DUTA SARANA		
<b>SANTOSO</b> <small>DIREKTUR UTAMA</small> MENGETAHUI		
REVISI	TGL	TITANGAN
	20 APRIL 2020	
JUDUL GAMBAR	SKALA	DIGAMBAR OLEH:
	1 : 100	KONSULTAN
KODE GAMBAR	NO LEMBAR	JML LEMBAR



JUDUL GAMBAR

GAMBAR AS BUILT DRAWING

NAMA PEKERJAAN

PEMBANGUNAN GEDUNG STRUKTUR PERKANTORAN  
LANTAI 6 DAN ATAP

LOKASI

Jl. Parangkusumo no. 06, Surabaya

KONSULTAN


**Jr. PUJO PRUYONO, MT**  
TITIK LEMBAR

KONTRAKTOR PT. DUTA SARANA

**SANTOSO**  
DIREKTUR UMUM  
MENGETAHUI

**HENDRO SUSENO**  
DIREKTUR TEKNIK PERENCANAAN

NO. URUT	REVISI	TOGL	TAMBAHAN
20	04/01/2023		
JUDUL GAMBAR	SKALA	DISUSUN/DIREKSI	
	1 : 100	KONSULTAN	
KODE GAMBAR	NO. LEMBAR	JML. LEMBAR	

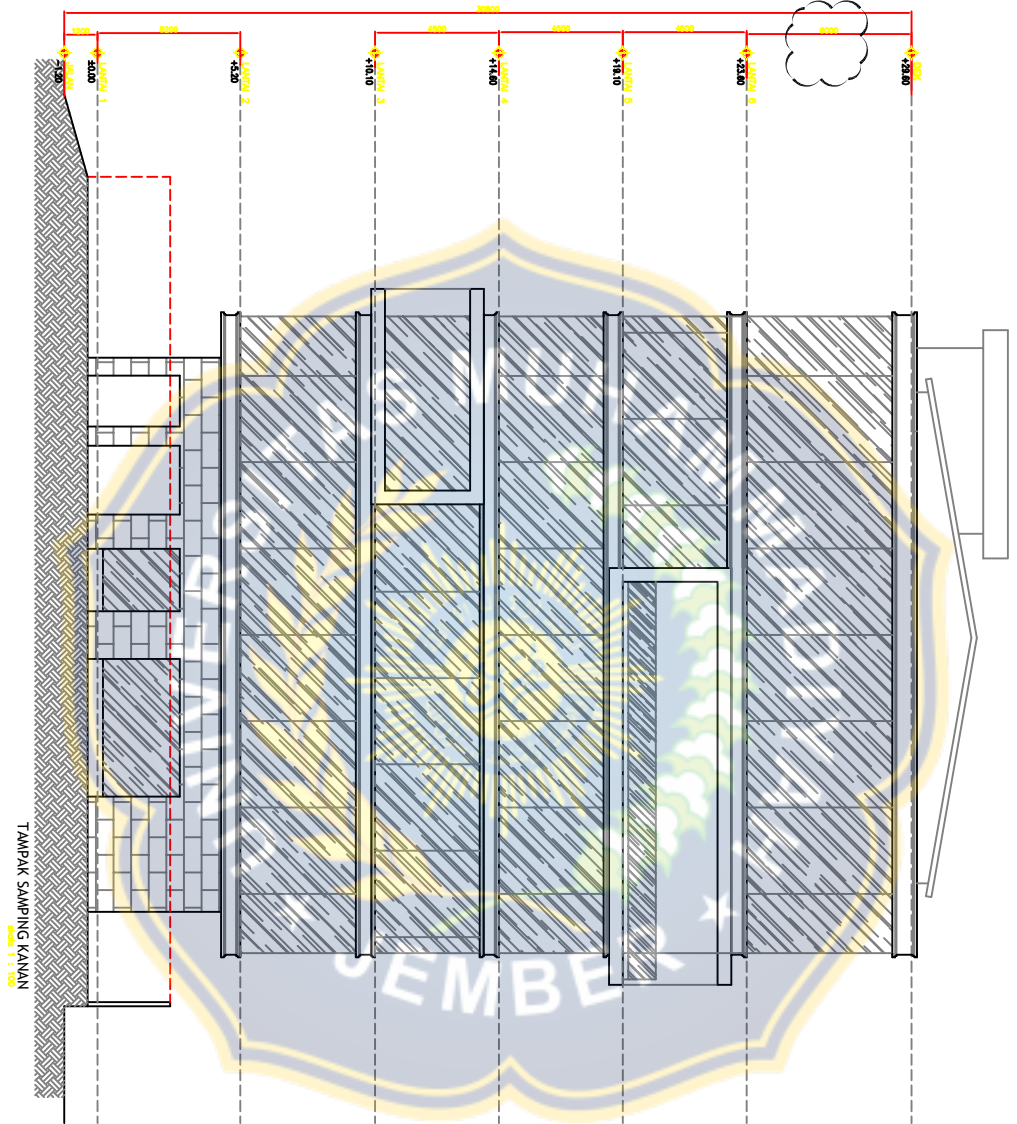

TAMPAK SAMPIING KANAN  
Skala 1 : 100



JUDUL GAMBAR

GAMBAR AS BUILT DRAWING

NAMA PEKERJAAN

PEMBANGUNAN GEDUNG STRUKTUR PERKANTORAN  
LANTAI 6 DAN ATAP

LOKASI

Jl. Parungkusumo no. 06, Surabaya

KONSULTAN

**Jr. PUJO PRUYONO, MT**  
TITIK LEMBAR

KONTRAKTOR PT. DUTA SARANA

**SANTOSO**  
DIREKTUR TEKNIK

MENGETAHUI


**HENDRO SUSENO**  
DIREKTUR TEKNIK PERENCANAAN

REVISI

NO	REVISI	TGL.	TAMBAHAN
20	08/01/2023		

JUDUL GAMBAR	SKALA	DISKRIPTOR/LOKET
	1:100	KONSULTAN

KODE GAMBAR	NO LEMBAR	JML LEMBAR

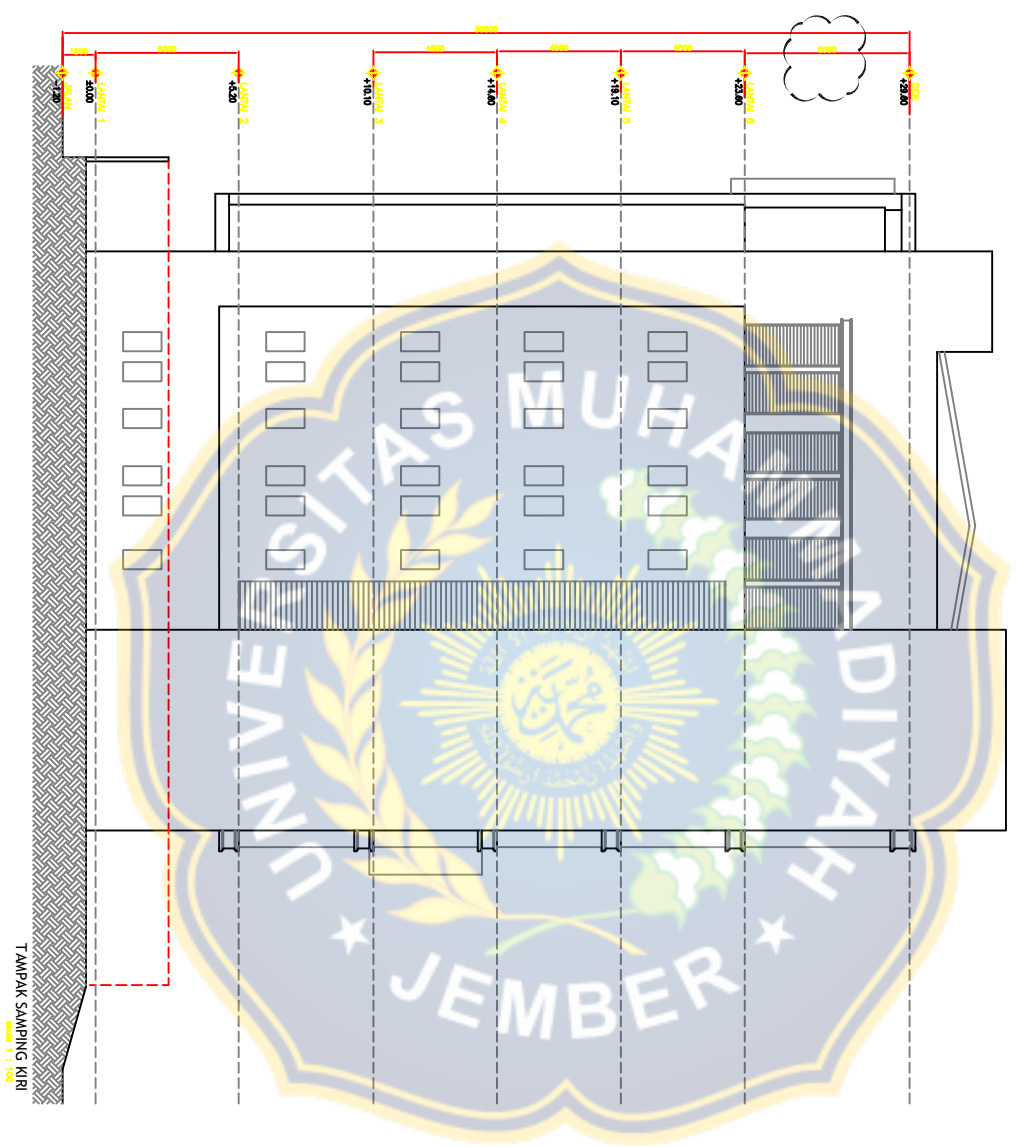

TAMPAK SAMPIING KIRI